



Nombre: MA SOLEDAD ALEJANDRA LOPEZ LOPEZ  
 Calle y No.: PLAZA DEL CONVENTO 135  
 Colonia: LAS PLAZAS  
 Ciudad y C.P.: IRAPUATO, GTO. CP. 36620

JUNTA DE AGUA POTABLE, DRENAJE, ALCANTARILLADO Y SANEAMIENTO DEL MUNICIPIO DE IRAPUATO, GTO.

LIMPIEZA Y DESASOLVE DE BOCAS DE TORMENTA, EN EL MUNICIPIO DE IRAPUATO, GTO.

ubicado:  
 IRAPUATO, GTO.

Hoja de Croquis

Estimación N° 4 (CUATRO) NORMAL

Fecha de Presentación:  
 16 DE AGOSTO DE 2016

Periodo :

01 AL 14 DE AGOSTO DEL 2016

Inicio según Contrato: 15 DE JUNIO DE 2016

Término según Contrato: 19 DE AGOSTO DE 2016

N° Contrato: JAPAMI/LS/2016-05

Hoja 2 de 11

MARTES 02/08/16

SE VISITARON  
 DE LAS CUALES

Y  
 NO SE LIMPIARON

NO SE LIMPIARON

SE LIMPIARON Y VARILLARON

SE LIMPIARON Y VARILLARON

SE BONIFICAN

441 B. DE TORMENTA

58 SON DE TRES PICOS

383 SON DE 50 X 60

4 DE TRES PICOS POR TENER VEHICULO

14 DE 50X60 POR TENER VEHICULO


54 DE TRES PICOS

369 DE 50X60

53 POR SER DOBLES, SOLO LIMPIEZA

MARTES 02/08/16

FRACC TABACHINES, FRACC LA HACIENDA Y FRACC CIUDAD DEPORTIVA

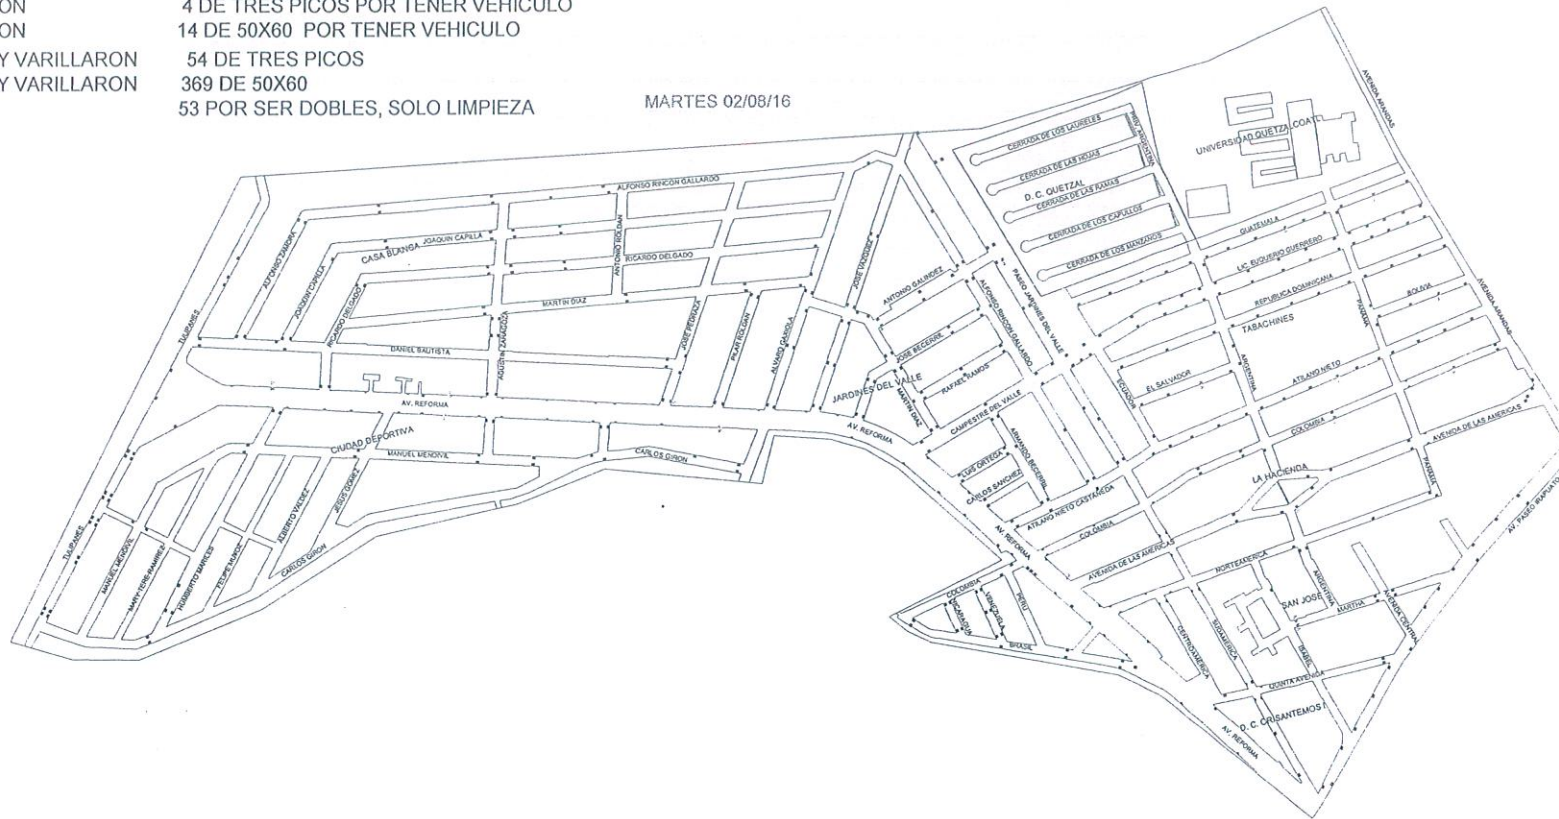

LAS MARCADAS EN ROJO SON LAS NO LIMPIADAS

BOCAS DE TORMENTA TRABAJADAS EN ESTE DIA 423 PZAS

MA SOLEDAD ALEJANDRA LOPEZ LOPEZ  
 Contratista

ING. ARMANDO AYALA MORENO  
 Supervisor de Obra

