



Nombre: MA SOLEDAD ALEJANDRA LOPEZ LOPEZ
 Calle y No.: PLAZA DEL CONVENTO 135
 Colonia: LAS PLAZAS
 Ciudad y C.P.: IRAPUATO, GTO. CP. 36620

JUNTA DE AGUA POTABLE, DRENAJE, ALCANTARILLADO Y SANEAMIENTO DEL MUNICIPIO DE IRAPUATO, GTO.

LIMPIEZA Y DESASOLVE DE BOCAS DE TORMENTA, EN EL MUNICIPIO DE IRAPUATO, GTO.

ubicado:
 IRAPUATO, GTO.

Hoja de Croquis

Estimación N° 4 (CUATRO) NORMAL

Fecha de Presentación:
 16 DE AGOSTO DE 2016


Período :
 01 AL 14 DE AGOSTO DEL 2016

Inicio según Contrato: 15 DE JUNIO DE 2016

Término según Contrato: 19 DE AGOSTO DE 2016

N° Contrato: JAPAMI/LS/2016-05

Hoja 4 de 11

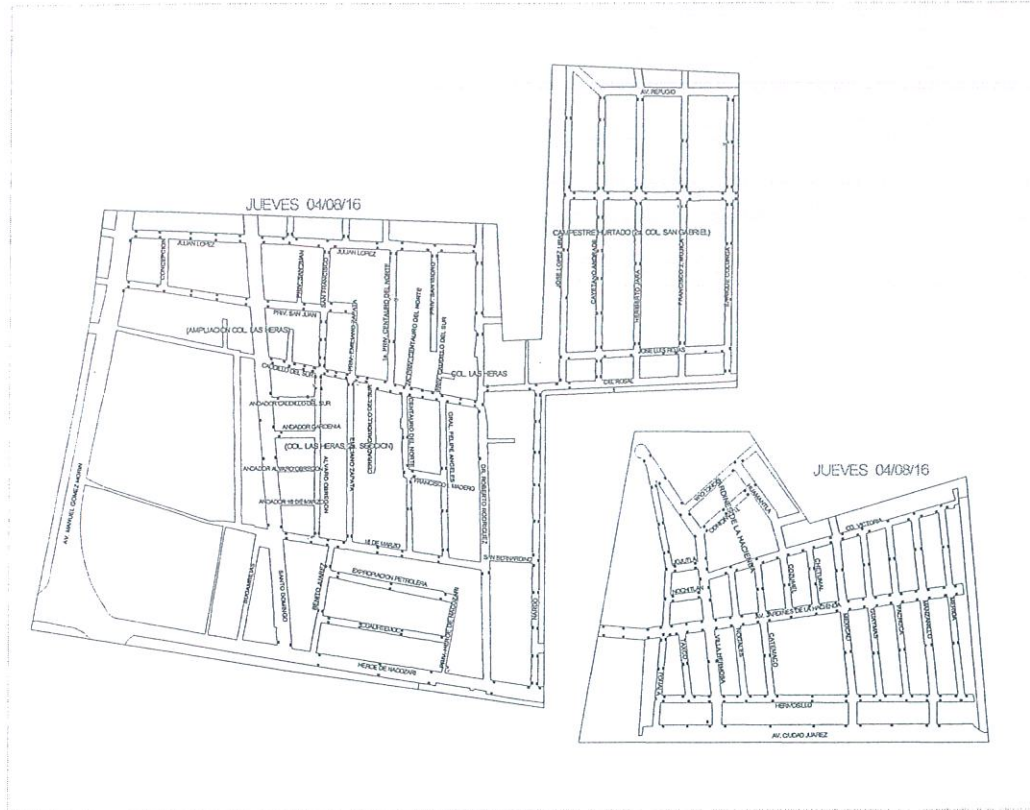

JUEVES 04/08/16
 SE VISITARON
 NO SE LIMPIARON
 SE LIMPIARON Y VARILLARON

514 BOCAS DE TORMENTA
 15 POR TENER VEHICULO
 499 BOCAS DE TORMENTS 50X60

JARDINES DEL CAMPESTRE, CAMPESTRE HURTADO
 PARTE DE COLONIA LAS ERAS 2DA SECCION

LAS MARCADAS EN ROJO SON LAS NO LIMPIADAS

BOCAS DE TORMENTA TRABAJADAS EN ESTE DIA = 499 PZA

MA SOLEDAD ALEJANDRA LOPEZ LOPEZ

Contratista

ING. ARMANDO AYALA MORENO
 Supervisor de Obra

