



Nombre: MA SOLEDAD ALEJANDRA LOPEZ LOPEZ  
 Calle y No.: PLAZA DEL CONVENTO 135  
 Colonia: LAS PLAZAS  
 Ciudad y C.P.: IRAPUATO, GTO. CP. 36620

JUNTA DE AGUA POTABLE, DRENAJE, ALCANTARILLADO Y SANEAMIENTO DEL MUNICIPIO DE IRAPUATO, GTO.

LIMPIEZA Y DESASOLVE DE BOCAS DE TORMENTA, EN EL MUNICIPIO DE IRAPUATO, GTO.

ubicado:  
 IRAPUATO, GTO.

Hoja de Croquis

Estimación N° 4 (CUATRO) NORMAL

Fecha de Presentación:  
 16 DE AGOSTO DE 2016

Periodo :  
 01 AL 14 DE AGOSTO DEL 2016

Inicio según Contrato: 15 DE JUNIO DE 2016

Término según Contrato: 19 DE AGOSTO DE 2016


N° Contrato: JAPAMI/LS/2016-05

Hoja 5 de 11

VIERNES 05/08/16  
 SE VISITARON  
 NO SE LIMPIARON  
 SE LIMPIARON Y VARILLARON

380 BOCAS DE TORMENTA DE 50X60  
 10 POR TENER VEHICULO  
 370 BOCAS DE TORMENTA DE 50X60

LAS ERAS 2DA SECCION, BLVD GOMEZ MORIN  
 QUINTA LAS VILLAS

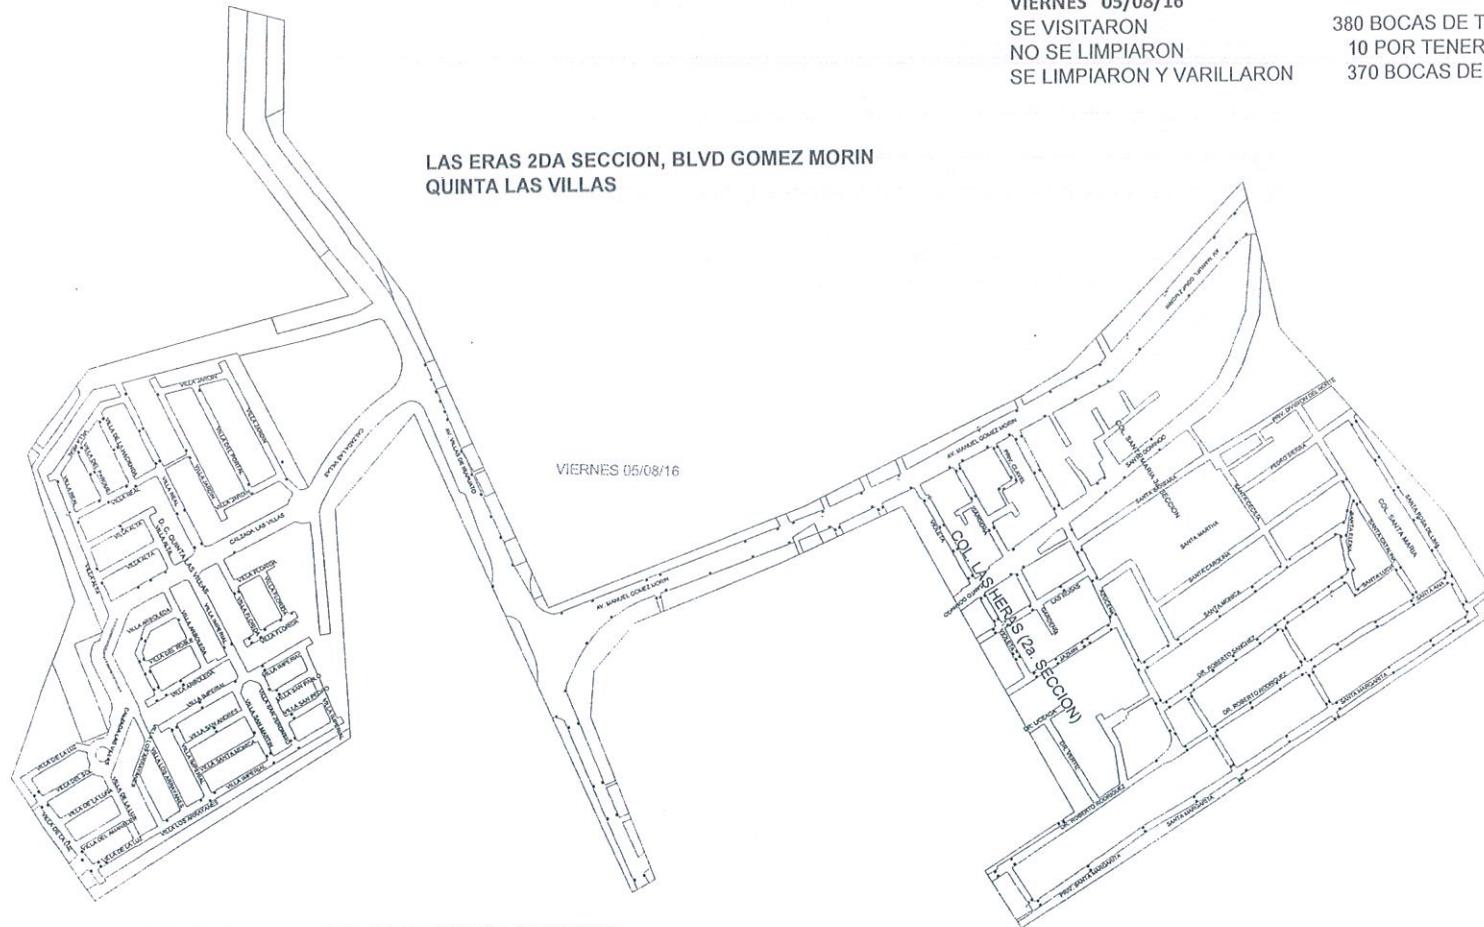

LAS MARCADAS EN ROJO SON LAS NO LIMPIADAS

BOCAS DE TORMENTA TRABAJADAS EN ESTE DIA = 370 PZA

MA SOLEDAD ALEJANDRA LOPEZ LOPEZ  
 Contratista

ING. ARMANDO AYALA MORENO  
 Supervisor de Obra

