



Nombre: MA SOLEDAD ALEJANDRA LOPEZ LOPEZ
 Calle y No.: PLAZA DEL CONVENTO 135
 Colonia: LAS PLAZAS
 Ciudad y C.P.: IRAPUATO, GTO. CP. 36620

JUNTA DE AGUA POTABLE, DRENAJE, ALCANTARILLADO Y
 SANEAMIENTO DEL MUNICIPIO DE IRAPUATO, GTO.

LIMPIEZA Y DESASOLVE DE BOCAS DE TORMENTA, EN EL
 MUNICIPIO DE IRAPUATO, GTO.

ubicado:
 IRAPUATO, GTO.

Hoja de Croquis

Estimación N° 4 (CUATRO) NORMAL

Fecha de Presentación:
 16 DE AGOSTO DE 2016

Periodo :


01 AL 14 DE AGOSTO DEL 2016

Hoja 7 de 11

Inicio según Contrato: 15 DE JUNIO DE 2016

Término según Contrato: 19 DE AGOSTO DE 2016

N° Contrato: JAPAMI/LS/2016-05

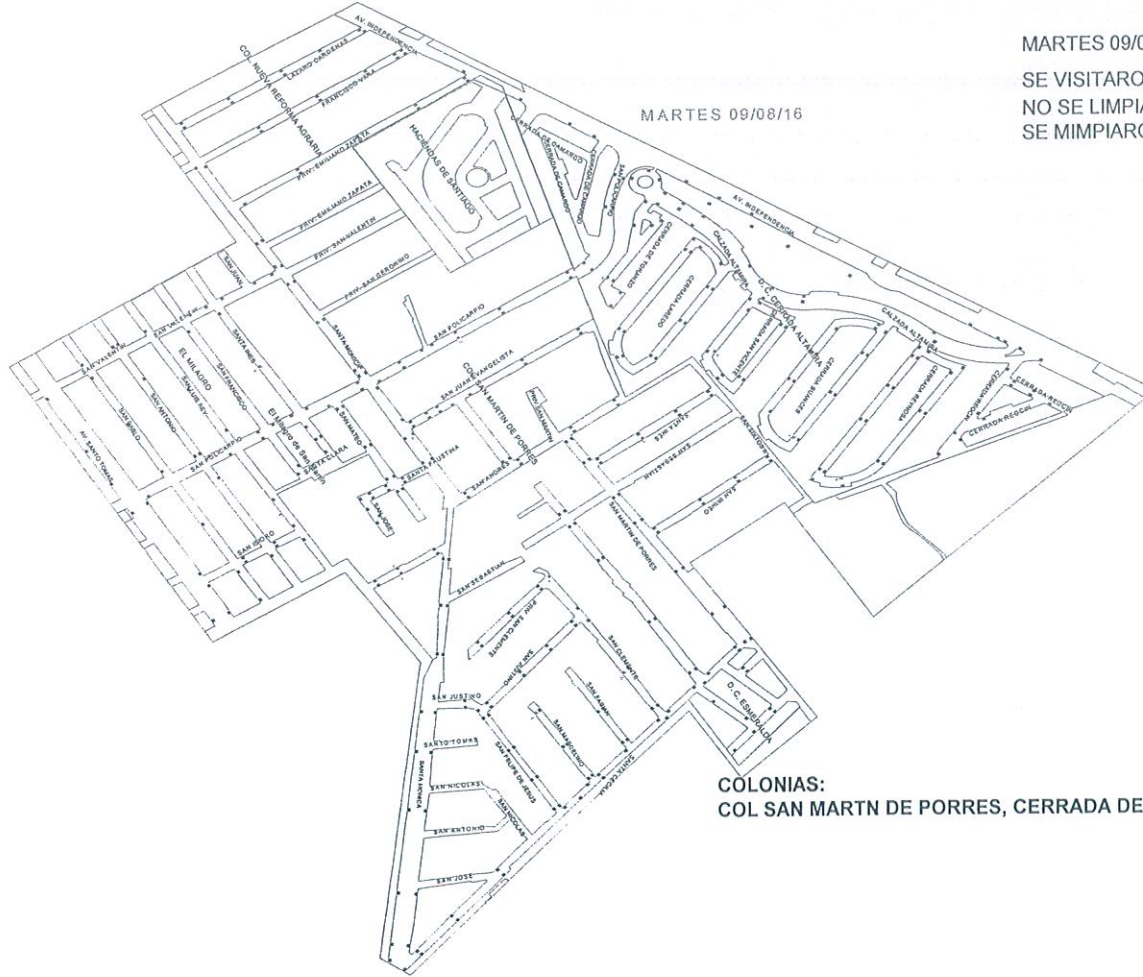

MARTES 09/08/16

SE VISITARON
 NO SE LIMPIARON
 SE MIMPIARON Y VARILLARON

411 BOCAS DE TORMENTA
 13 POR TENER VEHICULO
 398 BOCAS DE TORMENTA DE 50X60

COLONIAS:
 COL SAN MARTN DE PORRES, CERRADA DE ALTAMIRA, COL N REF AGRARIA, EL MILAGRO

LAS MARCADAS EN ROJO SON LAS NO LIMPIADAS

BOCAS DE TORMENTA TRABAJADAS EN ESTE DIA = 398 PZA

MA SOLEDAD ALEJANDRA LOPEZ LOPEZ
 Contratista

ING. ARMANDO AYALA MORENO
 Supervisor de Obra

