

Nombre: MA SOLEDAD ALEJANDRA LOPEZ LOPEZ
 Calle y No.: PLAZA DEL CONVENTO 135
 Colonia: LAS PLAZAS
 Ciudad y C.P.: IRAPUATO, GTO. CP. 36620

JUNTA DE AGUA POTABLE, DRENAJE, ALCANTARILLADO Y SANEAMIENTO DEL MUNICIPIO DE IRAPUATO, GTO.

LIMPIEZA Y DESASOLVE DE BOCAS DE TORMENTA, EN EL MUNICIPIO DE IRAPUATO, GTO.

ubicado:
 IRAPUATO, GTO.

Hoja de Croquis

Estimación N° 4 (CUATRO) NORMAL

Fecha de Presentación:
 16 DE AGOSTO DE 2016

Periodo :
 01 AL 14 DE AGOSTO DEL 2016

Inicio según Contrato: 15 DE JUNIO DE 2016


Término según Contrato: 19 DE AGOSTO DE 2016

N° Contrato: JAPAMI/LS/2016-05

Hoja 9 de 11

JUEVES 11/08/16
 SE VISITARON 323 BOCAS DE TORMENTA
 DE LAS CUALES 184 SON DE 50X60
 Y 139 SON DE 3 PICOS
 NO SE LIMPIARON 6 DE 50X60 POR TENER VEHICULO
 NO SE LIMPIARON 20 DE 3 PICOS POR TENER VEHICULO
 SE LIMPIARON Y VARILLARON 178 DE 50X60
 SE LIMPIARON Y VARILLARON 119 DE 3 PICOS
 SE BONIFICAN 118 POR SER DOBLES LIMPIEZA UNICAMENTE

COLONIAS:
 SAN PEDRO Y SAN PEDRO 2DA SECCION

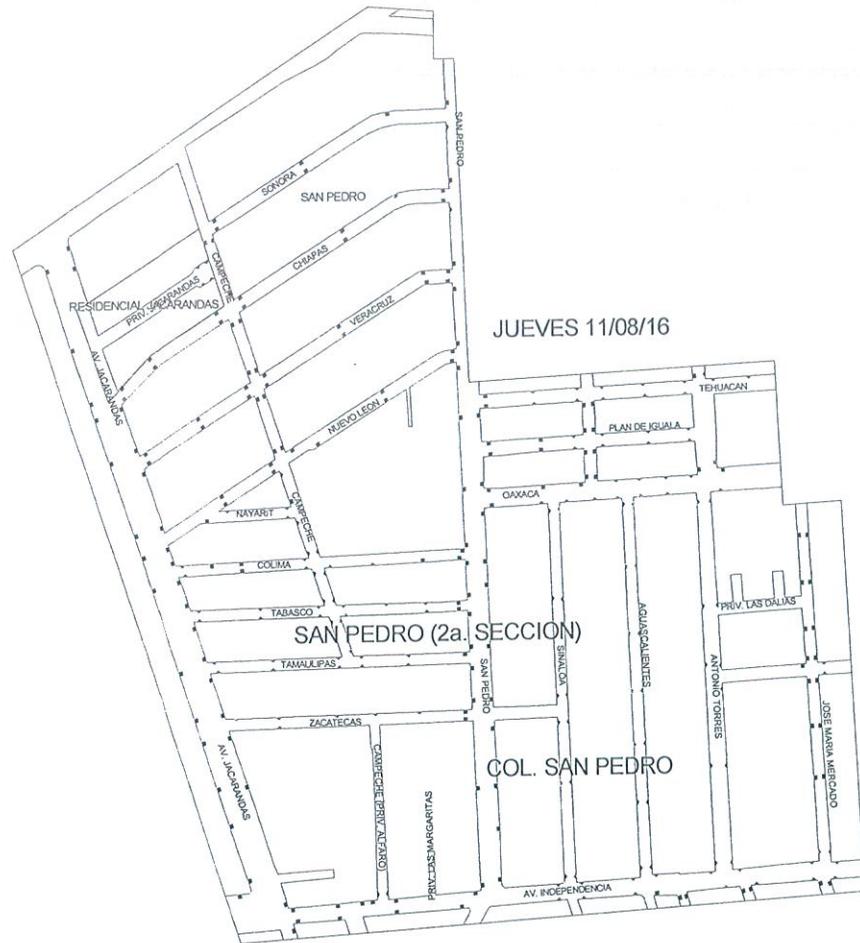

LAS MARCADAS EN ROJO SON LAS NO LIMPIADAS

BOCAS DE TORMENTA TRABAJADAS EN ESTE DIA = 415 PZA

MA SOLEDAD ALEJANDRA LOPEZ LOPEZ
 Contratista

ING. ARMANDO AYALA MORENO
 Supervisor de Obra

