



Nombre: MA SOLEDAD ALEJANDRA LOPEZ LOPEZ
 Calle y No.: PLAZA DEL CONVENTO 135
 Colonia: LAS PLAZAS
 Ciudad y C.P.: IRAPUATO, GTO. CP. 36620

JUNTA DE AGUA POTABLE, DRENAJE, ALCANTARILLADO Y
 SANEAMIENTO DEL MUNICIPIO DE IRAPUATO, GTO.

LIMPIEZA Y DESASOLVE DE BOCAS DE TORMENTA, EN EL
 MUNICIPIO DE IRAPUATO, GTO.

ubicado:
 IRAPUATO, GTO.

Hoja de Croquis

Estimación N° 5 (CINCO) FINIQUITO

Fecha de Presentación:
 09 DE SEPTIEMBRE 2016

Periodo :
 DE L 15 AL 19 DE AGOSTO DEL 2016

Inicio según Contrato: 15 DE JUNIO DE 2016


Término según Contrato: 19 DE AGOSTO DE 2016

N° Contrato: JAPAMI/LS/2016-05

Hoja 2 de 16

U. H. SAN MIGUELITO II (INFONVIT), TRAMO AV. M. J. GARCIA, LA VALENCIANA,
 SAN ANTONIO

SE VISITARON	334 BOCAS DE TORMENTA
DE LAS CUALES	317 SON DE 50X60
Y	17 SON DE TRES PICOS
NO SE LIMPIARON	6 DE 50X60 POR TENER VEHICULO
NO SE LIMPIARON	2 DE TRES PICOS POR TENER VEHICULO
SE LIMPIARON Y VARILLARON	311 DE 50X60
SE LIMPIARON Y VARILLARON	15 DE 3 PICOS
SE BONIFICAN	10 POR SER DOBLES LIMPIEZA UNICAMENTE

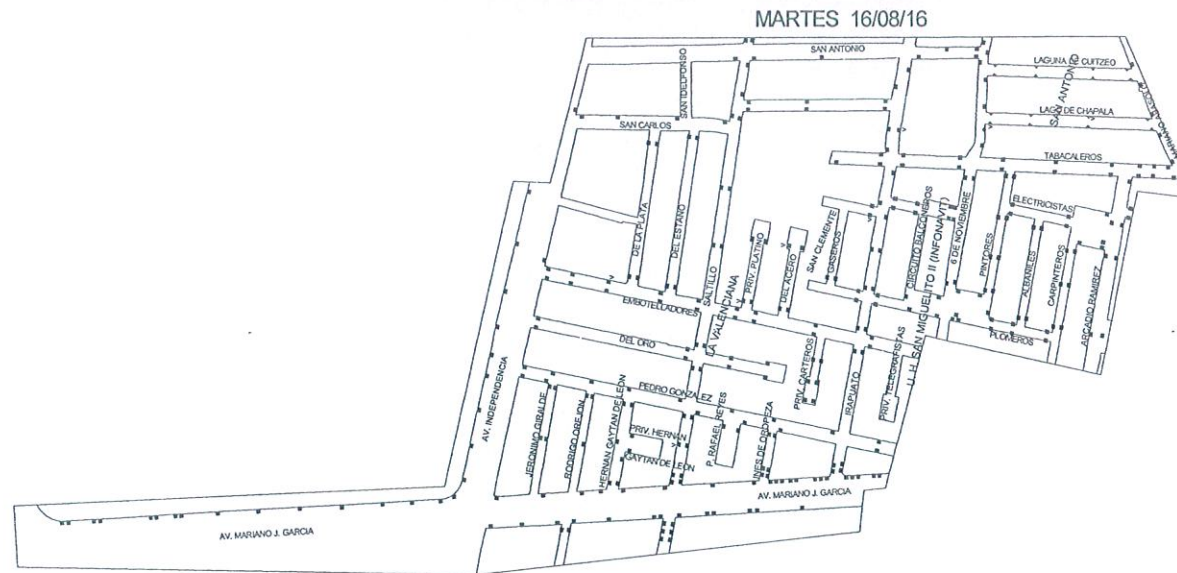

LAS MARCADAS EN ROJO SON LAS NO LIMPIADAS

BOCAS DE TORMENTA TRABAJADAS EN ESTA ZONA = 336 PZAS

MA SOLEDAD ALEJANDRA LOPEZ LOPEZ
 Contratista

ING. ARMANDO AYALA MORENO
 Supervisor de Obra

