



Nombre: MA SOLEDAD ALEJANDRA LOPEZ LOPEZ
 Calle y No.: PLAZA DEL CONVENTO 135
 Colonia: LAS PLAZAS
 Ciudad y C.P.: IRAPUATO, GTO. CP. 36620

JUNTA DE AGUA POTABLE, DRENAJE, ALCANTARILLADO Y
 SANEAMIENTO DEL MUNICIPIO DE IRAPUATO, GTO.

LIMPIEZA Y DESASOLVE DE BOCAS DE TORMENTA, EN EL
 MUNICIPIO DE IRAPUATO, GTO.

ubicado:
 IRAPUATO, GTO.

Hoja de Croquis

Estimación N° 5 (CINCO) FINIQUITO

Fecha de Presentación:
 09 DE SEPTIEMBRE 2016

Periodo :
 DE L 15 AL 19 DE AGOSTO DEL 2016

Inicio según Contrato: 15 DE JUNIO DE 2016


Término según Contrato: 19 DE AGOSTO DE 2016

N° Contrato: JAPAMI/LS/2016-05

Hoja 3 de 16

COL. MIGUEL HIDALGO, PARTE DE COL. ALVARO OBREGON

SE VISITARON	300 BOCAS DE TORMENTA
DE LAS CUALES	268 SON DE 50X60
Y	32 SON DE 3 PICOS
NO SE LIMPIARON	14 DE 50X60 POR TENER VEHICULO
SE LIMPIARON Y VARILLARON	254 BOCAS DE TORMENTA DE 50X60
SE LIMPIARON Y VARILLARON	32 BOCAS DE TORMENTA DE 3 PICOS
SE BONIFICAN	30 POR SER DOBLES LIMPIEZA UNICAMENTE

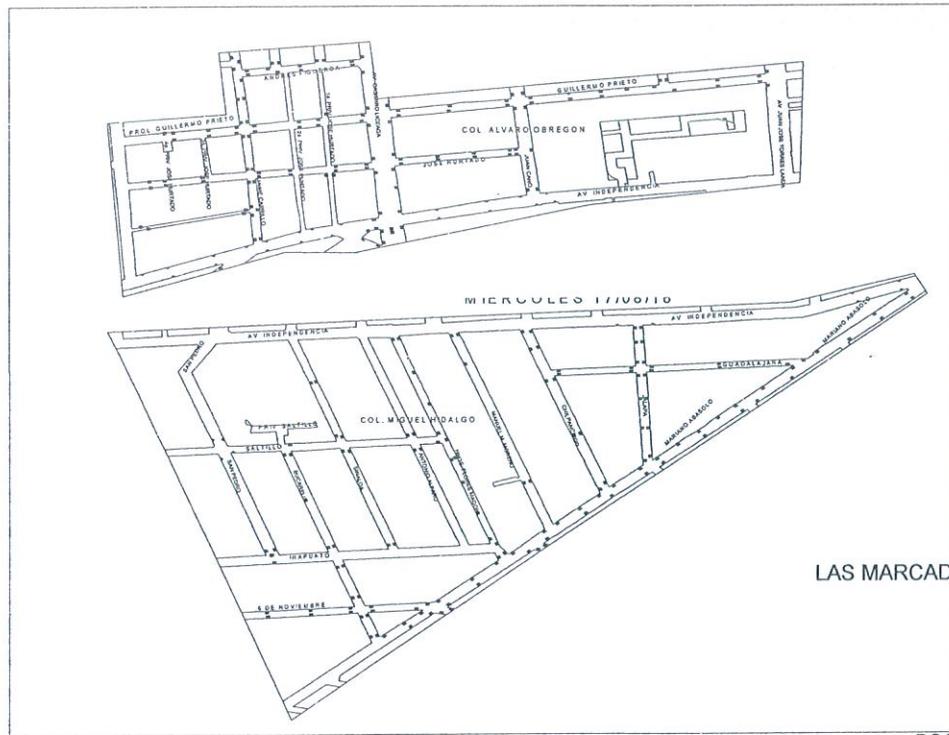

LAS MARCADAS EN ROJO SON LAS NO LIMPIADAS

BOCAS DE TORMENTA TRABAJADAS EN ESTA ZONA : 316 PZA

MA SOLEDAD ALEJANDRA LOPEZ LOPEZ
 Contratista

ING. ARMANDO AYALA MORENO
 Supervisor de Obra

