



Nombre: MA SOLEDAD ALEJANDRA LOPEZ LOPEZ  
 Calle y No.: PLAZA DEL CONVENTO 135  
 Colonia: LAS PLAZAS  
 Ciudad y C.P.: IRAPUATO, GTO. CP. 36620

JUNTA DE AGUA POTABLE, DRENAJE, ALCANTARILLADO Y SANEAMIENTO DEL MUNICIPIO DE IRAPUATO, GTO.

LIMPIEZA Y DESASOLVE DE BOCAS DE TORMENTA, EN EL MUNICIPIO DE IRAPUATO, GTO.

ubicado:  
 IRAPUATO, GTO.

Hoja de Croquis

Estimación N° 5 (CINCO) FINIQUITO

Fecha de Presentación:  
 09 DE SEPTIEMBRE 2016

Periodo :

DE L 15 AL 19 DE AGOSTO DEL 2016

Inicio según Contrato: 15 DE JUNIO DE 2016


Término según Contrato: 19 DE AGOSTO DE 2016

N° Contrato: JAPAMI/LS/2016-05

Hoja 4 de 16

TRAMO COL. ALVARO OBREGON, BARRIO NUEVO

SE VISITARON	288 BOCAS DE TORMENTA
DE LAS CUALES	276 SON DE 50X60
Y	12 SON DE 3 PICOS
NO SE LIMPIARON	7 DE 50X60 POR TENER VEHICULO
NO SE LIMPIARON	3 DE TRES PICOS POR TENER VEHICULO
SE LIMPIARON Y VARILLARON	269 BOCAS DE TORMENTA DE 50X60
SE LIMPIARON Y VARILLARON	9 BOCAS DE TORMENTA DE 3 PICOS
SE BONIFICAN	8 POR SER DOBLES LIMPIEZA UNICAMENTE

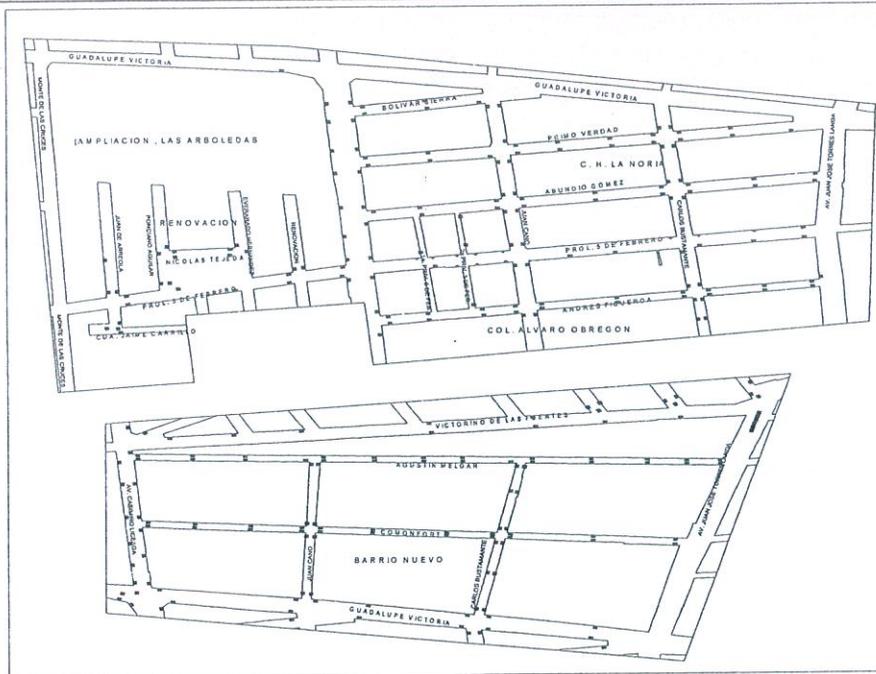

BOCAS DE TORMENTA TRABAJADAS EN ESTE DIA = 286 PZA

LAS MARCADAS EN ROJO SON LAS NO LIMPIADAS

MA SOLEDAD ALEJANDRA LOPEZ LOPEZ  
 Contratista

ING. ARMANDO AYALA MORENO  
 Supervisor de Obra

