



Nombre: MA SOLEDAD ALEJANDRA LOPEZ LOPEZ
 Calle y No.: PLAZA DEL CONVENTO 135
 Colonia: LAS PLAZAS
 Ciudad y C.P.: IRAPUATO, GTO. CP. 36620

JUNTA DE AGUA POTABLE, DRENÁJE, ALCANTARILLADO Y SANEAMIENTO DEL MUNICIPIO DE IRAPUATO, GTO.

LIMPIEZA Y DESASOLVE DE BOCAS DE TORMENTA, EN EL MUNICIPIO DE IRAPUATO, GTO.

ubicado:
 IRAPUATO, GTO.

Hoja de Croquis

Estimación N° 5 (CINCO) FINIQUITO

Fecha de Presentación:
 09 DE SEPTIEMBRE 2016

Periodo :

DE L 15 AL 19 DE AGOSTO DEL 2016

Hoja 5 de 16


Inicio según Contrato: 15 DE JUNIO DE 2016

Término según Contrato: 19 DE AGOSTO DE 2016


N° Contrato: JAPAMI/LS/2016-05

PROL. MODERNA, COL. MODERNA, COL. RODRIGUEZ

SE VISITARON	328 BOCAS DE TORMENTA
DE LAS CUALES	189 SON DE 50X60
Y	139 SON DE 3 PICOS
NO SE LIMPIARON	13 DE 50X60 POR TENER VEHICULO
NO SE LIMPIARON	16 DE 3 PICOS POR TENER VEHICULO
SE LIMPIARON Y VARILLARON	176 DE 50X60
SE LIMPIARON Y VARILLARON	123 DE 3 PICOS
SE BONIFICAN	87 POR SER DOBLES LIMPIEZA UNICAMENTE

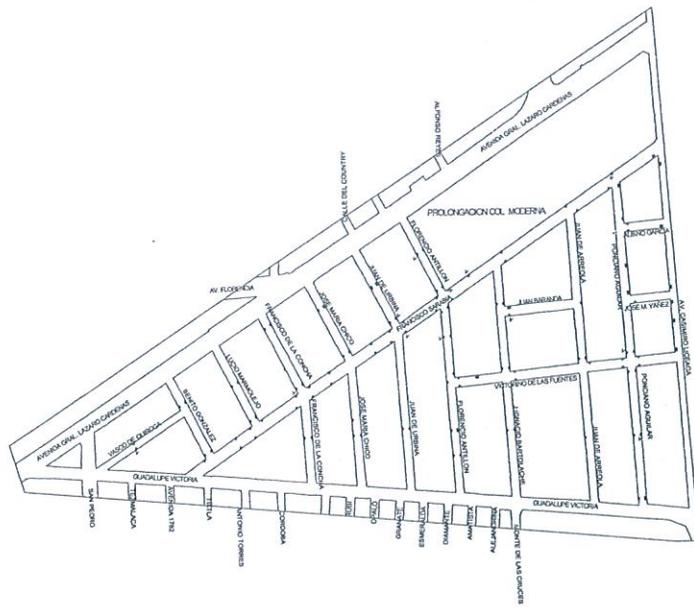

LAS MARCADAS EN ROJO SON LAS NO LIMPIADAS

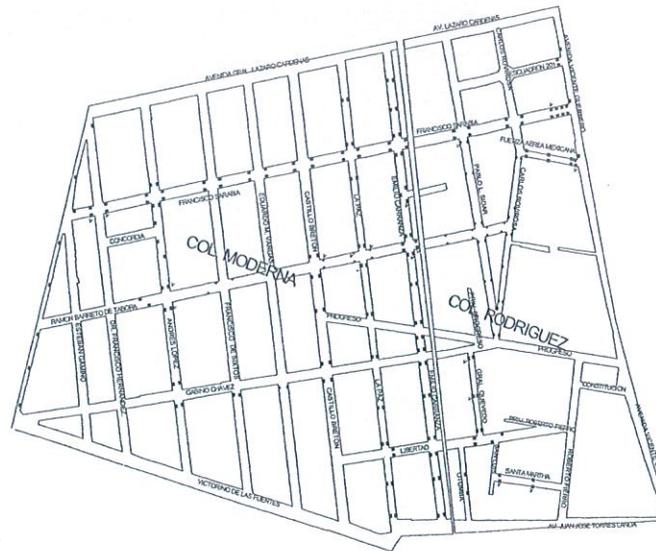

BOCAS DE TORMENTA TRABAJADAS EN ESTE DIA = 386 PZA

MA SOLEDAD ALEJANDRA LOPEZ LOPEZ
 Contratista

ING. ARMANDO AYALA MORENO
 Supervisor de Obra

