



Nombre: MA SOLEDAD ALEJANDRA LOPEZ LOPEZ
 Calle y No.: PLAZA DEL CONVENTO 135
 Colonia: LAS PLAZAS
 Ciudad y C.P.: IRAPUATO, GTO. CP. 36620

JUNTA DE AGUA POTABLE, DRENAJE, ALCANTARILLADO Y SANEAMIENTO DEL MUNICIPIO DE IRAPUATO, GTO.

LIMPIEZA Y DESASOLVE DE BOCAS DE TORMENTA, EN EL MUNICIPIO DE IRAPUATO, GTO.

ubicado:
 IRAPUATO, GTO.

Hoja de Croquis

Estimación N° 5 (CINCO) FINIQUITO

Fecha de Presentación:
 09 DE SEPTIEMBRE 2016

Periodo :

DE L 15 AL 19 DE AGOSTO DEL 2016

Hoja 6 de 16

Inicio según Contrato: 15 DE JUNIO DE 2016

Término según Contrato: 19 DE AGOSTO DE 2016

N° Contrato: JAPAMI/LS/2016-05

RESIDENCIAL CAMPESTRE, FRAC. LAS PALOMAS, FERROCARRILERA, CALZADA DE LOS CHINACOS, PARTE DE LAS REYNAS


SE VISITARON DE LAS CUALES Y

NO SE LIMPIARON
 NO SE LIMPIARON Y VARILLARON
 SE LIMPIARON Y VARILLARON
 SE LIMPIARON Y VARILLARON
 SE BONIFICAN

349 BOCAS DE TORMENTA
 314 SON DE 50X60
 35 SON DE 3 PICOS

33 DE 50X60 POR TENER VEHICULO
 4 DE 3 PICOS POR TENER VEHICULO
 281 BOCAS DE TORMENTA DE 50X60
 31 BOCAS DE TORMENTA DE 3 PICOS
 30 POR SER DOBLES LIMPIEZA UNICAMENTE

LAS MARCADAS EN ROJO SON LAS NO LIMPIADAS

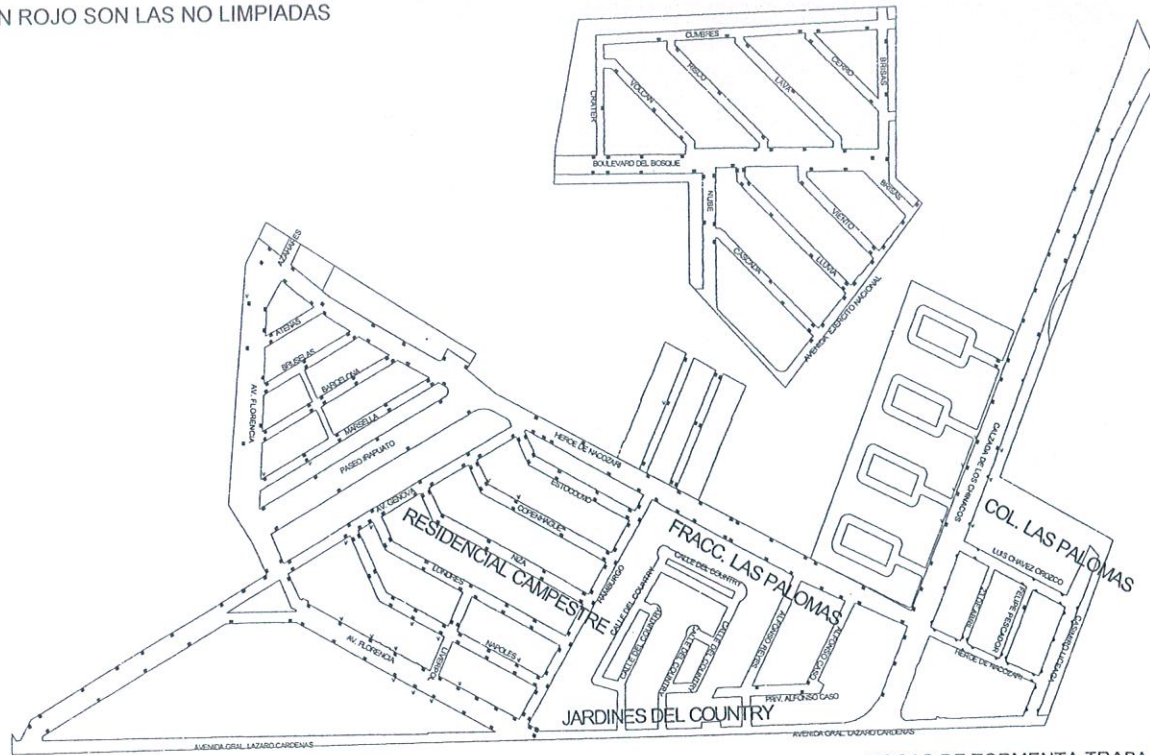

BOCAS DE TORMENTA TRABAJADAS EN ESTA ZONA = 342 PZA

MA SOLEDAD ALEJANDRA LOPEZ LOPEZ
 Contratista

ING. ARMANDO AYALA MORENO
 Supervisor de Obra

