



Nombre: MA SOLEDAD ALEJANDRA LOPEZ LOPEZ
 Calle y No.: PLAZA DEL CONVENTO 135
 Colonia: LAS PLAZAS
 Ciudad y C.P.: IRAPUATO, GTO. CP. 36620

JUNTA DE AGUA POTABLE, DRENAJE, ALCANTARILLADO Y SANEAMIENTO DEL MUNICIPIO DE IRAPUATO, GTO.

LIMPIEZA Y DESASOLVE DE BOCAS DE TORMENTA, EN EL MUNICIPIO DE IRAPUATO, GTO.

ubicado:
 IRAPUATO, GTO.

Hoja de Croquis

Estimación N° 5 (CINCO) FINIQUITO

Fecha de Presentacion:
 09 DE SEPTIEMBRE 2016

Periodo :
 DE L 15 AL 19 DE AGOSTO DEL 2016

Inicio según Contrato: 15 DE JUNIO DE 2016


Término según Contrato: 19 DE AGOSTO DE 2016

N° Contrato: JAPAM/LS/2016-05

Hoja 11 de 16

LAS LIEBRES, COL. PURISIMA DEL JARDIN, FRAC FONAPO, EL MAJISTERIAL.

SE VISITARON 307 BOCAS DE TORMENTA DE 50X60
 NO SE LIMPIARON 10 POR TENER VEHICULO
 SE LIMPIARON Y VARILLARON 297 BOCAS DE TORMENTA DE 50X60

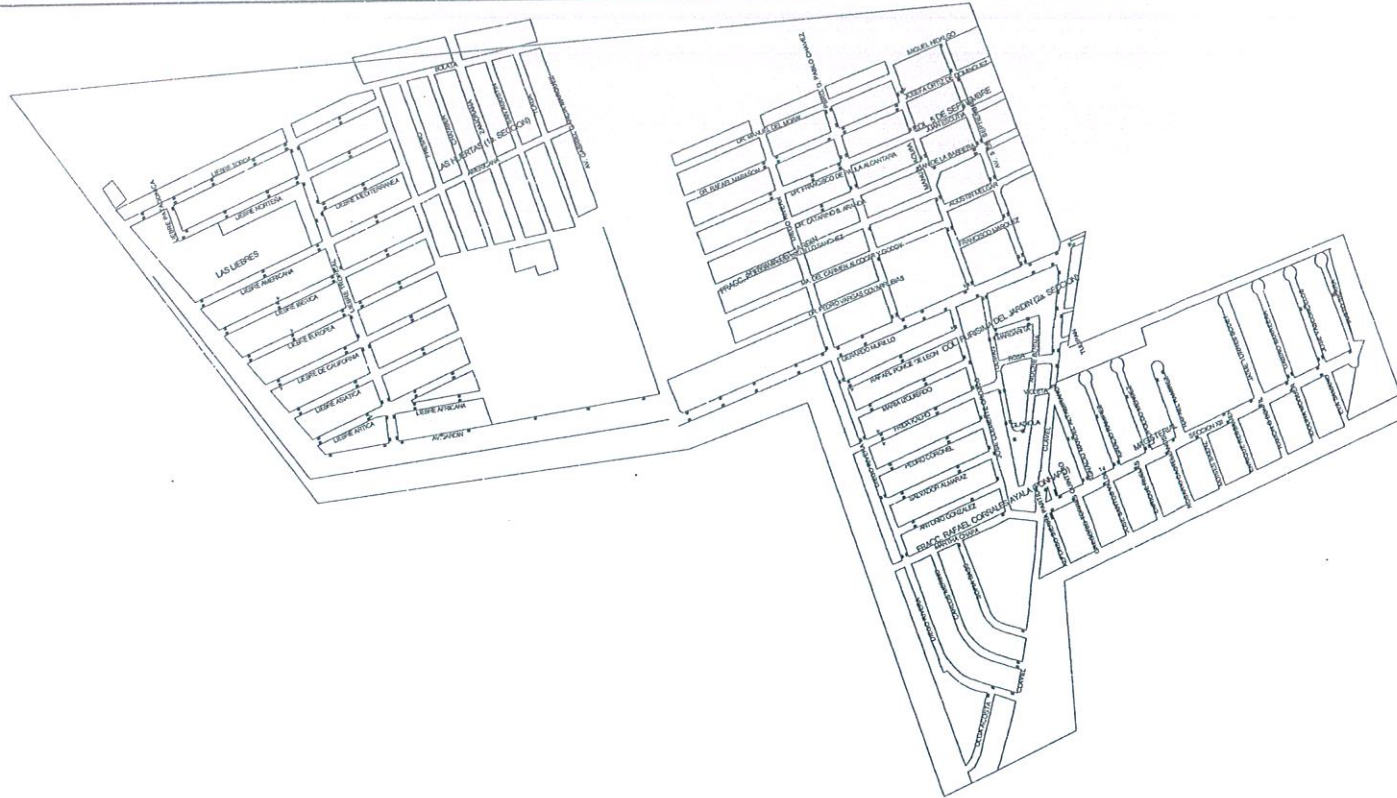

LAS MARCADAS EN ROJO SON LAS NO LIMPIADAS

BOCAS DE TORMENTA TRABAJADAS EN ESTE DIA = 297 PZAS

MA SOLEDAD ALEJANDRA LOPEZ LOPEZ
 Contratista

ING. ARMANDO AYALA MORENO
 Supervisor de Obra

