



Nombre: MA SOLEDAD ALEJANDRA LOPEZ LOPEZ
 Calle y No.: PLAZA DEL CONVENTO 135
 Colonia: LAS PLAZAS
 Ciudad y C.P.: IRAPUATO, GTO. CP. 36620

JUNTA DE AGUA POTABLE, DRENAJE, ALCANTARILLADO Y SANEAMIENTO DEL MUNICIPIO DE IRAPUATO, GTO.

LIMPIEZA Y DESASOLVE DE BOCAS DE TORMENTA, EN EL MUNICIPIO DE IRAPUATO, GTO.

ubicado:
IRAPUATO, GTO.

Hoja de Croquis

Estimación N° 5 (CINCO) FINIQUITO

Fecha de Presentación:
 09 DE SEPTIEMBRE 2016

Periodo :
 DE L 15 AL 19 DE AGOSTO DEL 2016

Inicio según Contrato: 15 DE JUNIO DE 2016


Término según Contrato: 19 DE AGOSTO DE 2016

N° Contrato: JAPAMI/LS/2016-05

Hoja 13 de 16

EL ZAPOTE, LAS PERGOLAS, BARRIO DE SANTA ANITA, BARRIO DE SAN CAYETANO, BARRIO DE LA SALUD

SE VISITARON	338 BOCA DE TORMENTA
DE LAS CUALES	294 SON DE 50X60
Y	44 SON DE 3 PICOS
NO SE LIMPIARON	11 DE 50X60 POR TENER VEHICULO
NO SE LIMPIARON	8 DE 3 PICOS
SE LIMPIARON Y VARILLARON	283 B. DE TORMENTA DE 50X60
SELIMPIARON Y VARILLARON	36 DE 3 PICOS
SE BONIFICAN	35 POR SER DOBLES LIMPIEZA UNICAMENTE

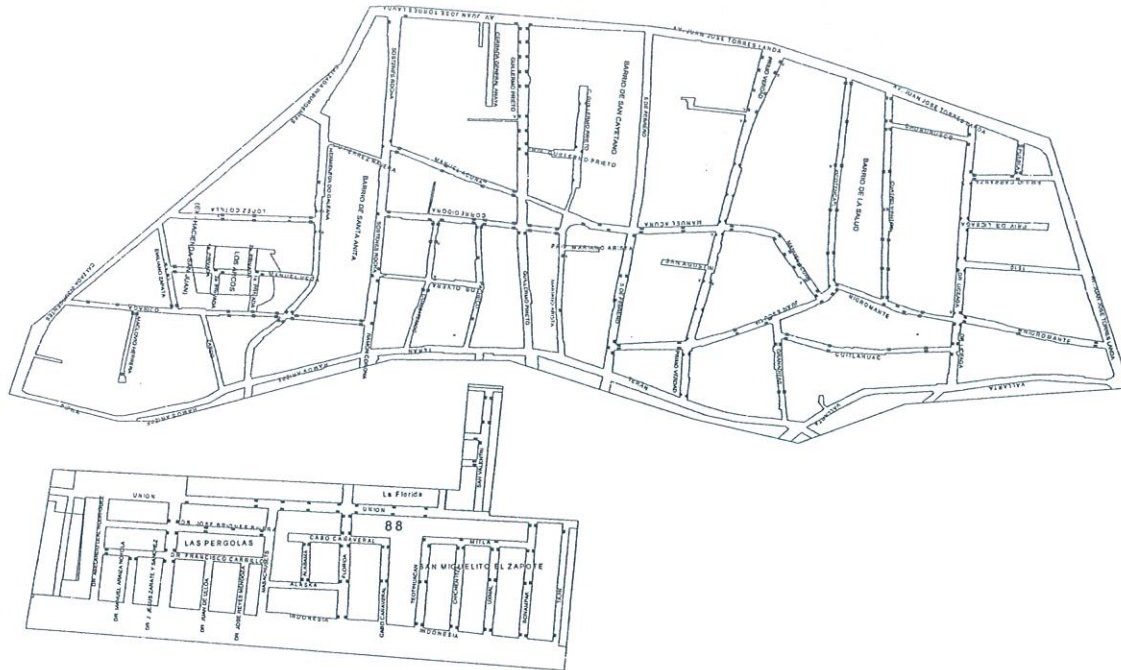

LAS MARCADAS EN ROJO SON LAS NO LIMPIADAS

BOCAS DE TORMENTA TRABAJADAS EN ESTE DIA = **354** PZAS

MA SOLEDAD ALEJANDRA LOPEZ LOPEZ
 Contratista

ING. ARMANDO AYALA MORENO
 Supervisor de Obra

