



Nombre: MA SOLEDAD ALEJANDRA LOPEZ LOPEZ  
 Calle y No.: PLAZA DEL CONVENTO 135  
 Colonia: LAS PLAZAS  
 Ciudad y C.P.: IRAPUATO, GTO. CP. 36620

JUNTA DE AGUA POTABLE, DRENAJE, ALCANTARILLADO Y  
 SANEAMIENTO DEL MUNICIPIO DE IRAPUATO, GTO.

LIMPIEZA Y DESASOLVE DE BOCAS DE TORMENTA, EN EL  
 MUNICIPIO DE IRAPUATO, GTO.

ubicado:  
 IRAPUATO, GTO.

Hoja de Croquis

Estimación N° 3 (TRES) NORMAL

Fecha de Presentación:  
 01 DE AGOSTO DE 2016

Periodo :  
 16 AL 31 DE JULIO DEL 2016


Inicio según Contrato: 15 DE JUNIO DE 2016

Término según Contrato: 19 DE AGOSTO DE 2016

N° Contrato: JAPAMI/LS/2016-05

Hoja 4 de 11

JUEVES 21/07/16

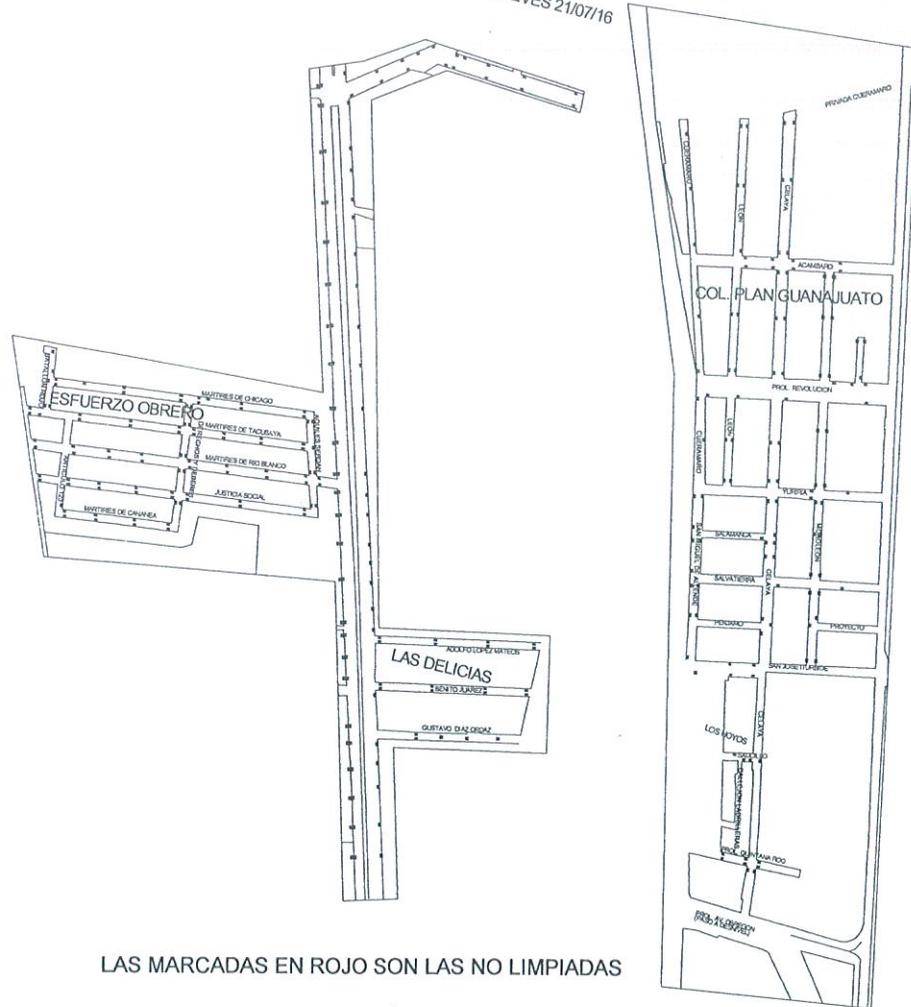

LAS MARCADAS EN ROJO SON LAS NO LIMPIADAS

JUEVES 21/07/16  
 SE VISITARON 328 BOCAS DE TORMENTA  
 NO SE LIMPIARON 07 POR TENER VEHICULO  
 SE LIMPIARON Y VARILLARON 321 BOCAS DE TORMENTS 50X60

COL. PLAN GUANAJUATO, PARTE DE BLVD SOLIDARIDAD, LAS DELICIAS  
 ESFUERZO OBRERO.

BOCAS DE TORMENTA TRABAJADAS EN ESTE DIA = 321 PZA

MA SOLEDAD ALEJANDRA LOPEZ LOPEZ  
 Contratista

ING. ARMANDO AYALA MORENO  
 Supervisor de Obra

