



suministros y construcciones

Nombre: MA SOLEDAD ALEJANDRA LOPEZ LOPEZ
Calle y No.: PLAZA DEL CONVENTO 135
Colonia: LAS PLAZAS
Ciudad y C.P.: IRAPUATO, GTO. CP. 36620

Inicio según Contrato: 15 DE JUNIO DE 2016

JUNTA DE AGUA POTABLE, DRENAJE, ALCANTARILLADO Y SANEAMIENTO DEL MUNICIPIO DE IRAPUATO, GTO.

LIMPIEZA Y DESASOLVE DE BOCAS DE TORMENTA, EN EL MUNICIPIO DE IRAPUATO, GTO.

ubicado:
IRAPUATO, GTO.

Término según Contrato: 19 DE AGOSTO DE 2016

Nº Contrato: JAPAMI/LS/2016-05


Hoja de Croquis

Estimación Nº 3 (TRES) NORMAL

Fecha de Presentación:
18 DE JULIO DE 2016

Periodo :
16 AL 31 DE JULIO DEL 2016

Hoja 6 de 11

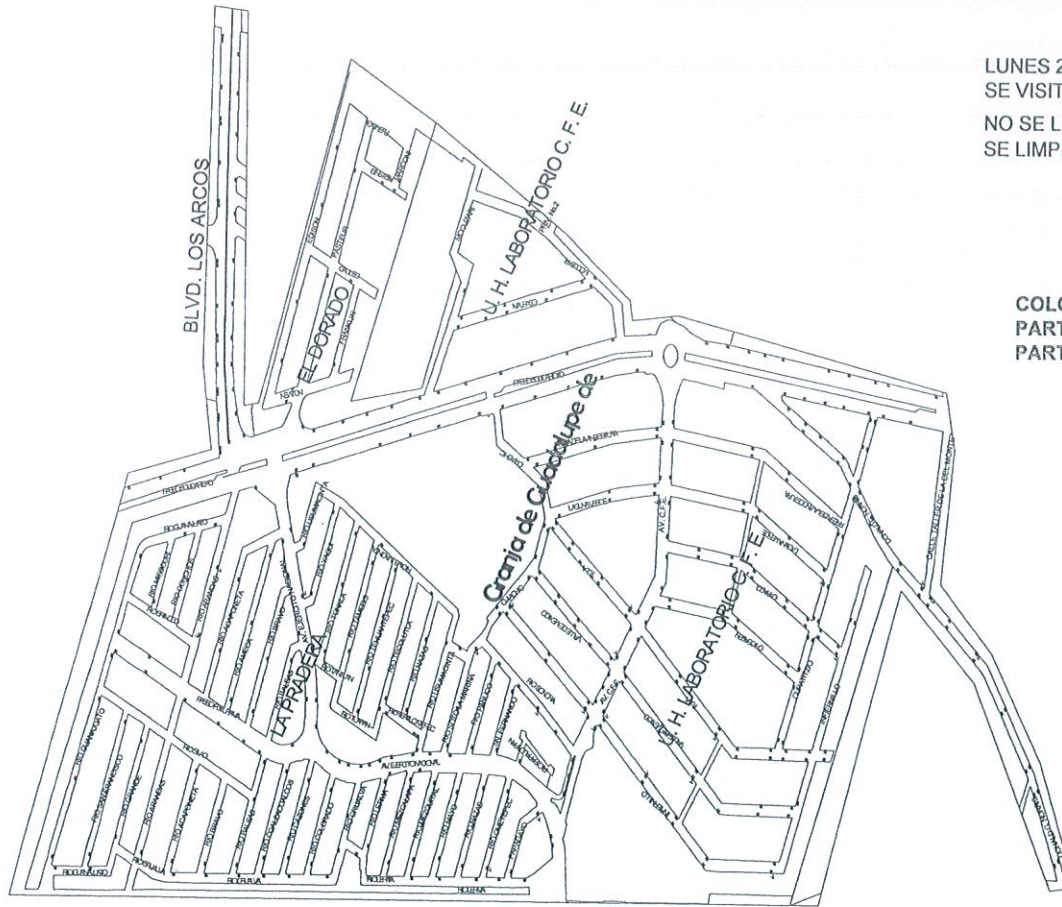

LUNES 25/07/16
SE VISITARON 434 BOCAS DE TORMENTA
NO SE LIMPIARON 23 POR TENER VEHUCULO
SE LIMPIARON Y VARILLARON 411 BOCAS DE TORMENTA DE 50X60

COLONIAS:
PARTE DE LOS ARCOS, VILLAS EL DORADO LA PRADERA
PARTE DE BLVD SOLIDARIDAD, BLVD LOS ARCOS, LABORATORIO CFE

LAS MARCADAS EN ROJO SON LAS NO LIMPIADAS

BOCAS DE TORMENTA TRABAJADAS EN ESTE DIA = 411 PZA

MA SOLEDAD ALEJANDRA LOPEZ LOPEZ
Contratista

ING. ARMANDO AYALA MORENO
Supervisor de Obra

