



Nombre: MA SOLEDAD ALEJANDRA LOPEZ LOPEZ
 Calle y No.: PLAZA DEL CONVENTO 135
 Colonia: LAS PLAZAS
 Ciudad y C.P.: IRAPUATO, GTO. CP. 36620

JUNTA DE AGUA POTABLE, DRENAJE, ALCANTARILLADO Y
 SANEAMIENTO DEL MUNICIPIO DE IRAPUATO, GTO.

LIMPIEZA Y DESASOLVE DE BOCAS DE TORMENTA, EN EL
 MUNICIPIO DE IRAPUATO, GTO.

ubicado:
 IRAPUATO, GTO.

Hoja de Croquis

Estimación N° 3 (TRES) NORMAL

Fecha de Presentación:
 18 DE JULIO DE 2016


Período :
 16 AL 31 DE JULIO DEL 2016

Inicio según Contrato: 15 DE JUNIO DE 2016

Término según Contrato: 19 DE AGOSTO DE 2016

N° Contrato: JAPAMI/LS/2016-05

Hoja 7 de 11

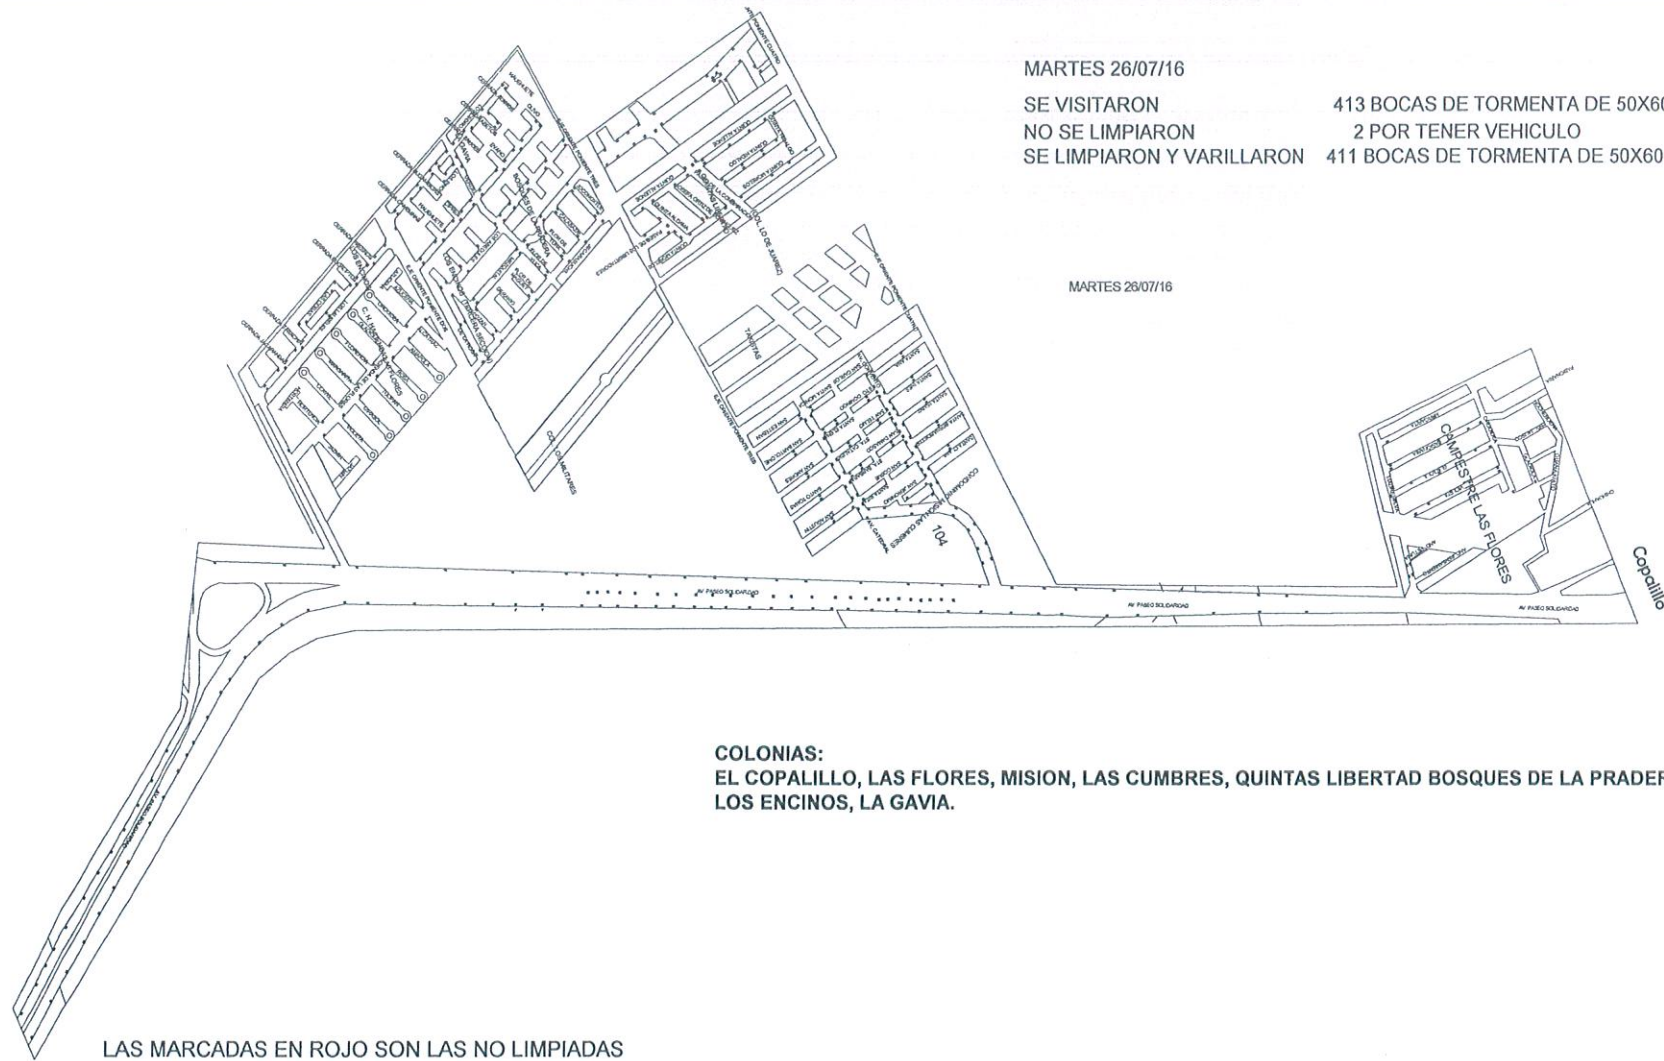

LAS MARCADAS EN ROJO SON LAS NO LIMPIADAS

BOCAS DE TORMENTA TRABAJADAS EN ESTE DIA = 411 PZA

MA SOLEDAD ALEJANDRA LOPEZ LOPEZ
 Contratista

ING. ARMANDO AYALA MORENO
 Supervisor de Obra

