



Nombre: MA SOLEDAD ALEJANDRA LOPEZ LOPEZ
Calle y No.: PLAZA DEL CONVENTO 135
Colonia: LAS PLAZAS
Ciudad y C.P.: IRAPUATO, GTO. CP. 36620

JUNTA DE AGUA POTABLE, DRENAJE, ALCANTARILLADO Y SANEAMIENTO DEL MUNICIPIO DE IRAPUATO, GTO.

LIMPIEZA Y DESASOLVE DE BOCAS DE TORMENTA, EN EL MUNICIPIO DE IRAPUATO, GTO.

ubicado:
IRAPUATO, GTO.

Hoja de Croquis

Estimación N° 3 (TRES) NORMAL

Fecha de Presentación:
18 DE JULIO DE 2016

Período :

16 AL 31 DE JULIO DEL 2016


Inicio según Contrato: 15 DE JUNIO DE 2016

Término según Contrato: 19 DE AGOSTO DE 2016

N° Contrato: JAPAMI/LS/2016-05

Hoja 8 de 11

MIERCOLES 27/07/16

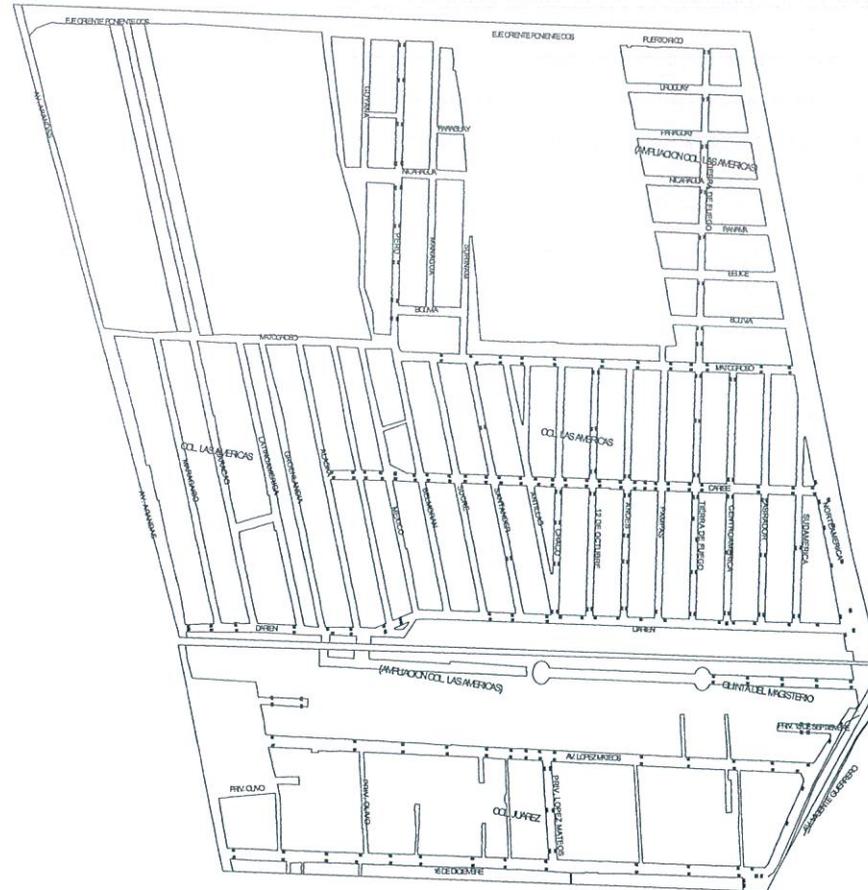

MIERCOLES 27/07/16
SE VISITARON 315 BOCAS DE TORMENTA DE 50X60
NO SE LIMPIARON 7 POR TENER VEHICULO
SE LIMPIARON Y VARILLARON 308 BOCAS DE TORMENTA DE 50X60

COLONIA LAS AMERICAS Y COLONIA JUAREZ

LAS MARCADAS EN ROJO SON LAS NO LIMPIADAS

BOCAS DE TORMENTA TRABAJADAS EN ESTE DIA = 308 PZA

MA SOLEDAD ALEJANDRA LOPEZ LOPEZ
Contratista

ING. ARMANDO AYALA MORENO
Supervisor de Obra

