



Nombre: MA SOLEDAD ALEJANDRA LOPEZ LOPEZ  
 Calle y No.: PLAZA DEL CONVENTO 135  
 Colonia: LAS PLAZAS  
 Ciudad y C.P.: IRAPUATO, GTO. CP. 36620

JUNTA DE AGUA POTABLE, DRENAJE, ALCANTARILLADO Y SANEAMIENTO DEL MUNICIPIO DE IRAPUATO, GTO.

LIMPIEZA Y DESASOLVE DE BOCAS DE TORMENTA, EN EL MUNICIPIO DE IRAPUATO, GTO.

ubicado:  
 IRAPUATO, GTO.

Hoja de Croquis

Estimación N° 3 (TRES) NORMAL


Fecha de Presentación:  
 18 DE JULIO DE 2016

Periodo :  
 16 AL 31 DE JULIO DEL 2016

Inicio según Contrato: 15 DE JUNIO DE 2016      Término según Contrato: 19 DE AGOSTO DE 2016      N° Contrato: JAPAMI/LS/2016-05      Hoja 10 de 11

PARTE DE LOS COBOS, ESPAÑITA, FOVISTE, LA ESTANCIA 1 Y 2

VIERNES 29/07/16  
 SE VISITARON 385 BOCAS DE TORMENTA  
 DE LAS CUALE 20 SON DE 3 PICOS  
 Y 365 SON DE 50X60  
 NO SE LIMPIARON 6 DE 3 PICOS POR TENER VEHICULO  
 NO SE LIMPIARON 10 DE 50X60 POR TENER VEHICULO  
 SE LIMPIARON Y VARILLARON 14 DE 3 PICOS  
 SE LIMPIARON Y VARILLARON 355 DE 50X60  
 SE BONIFICAN DE 3 PICOS 13 POR SER DOBLES LIMPIEZA UNICAMENTE

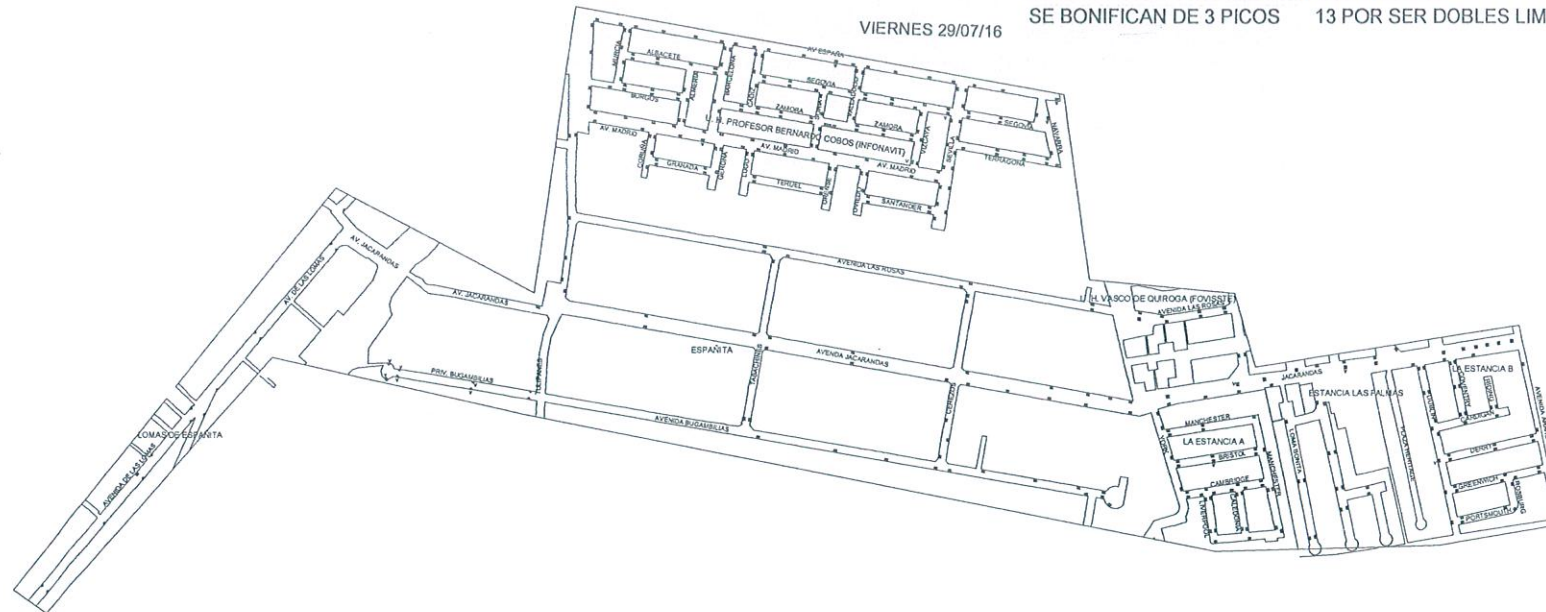

LAS MARCADAS EN ROJO SON LAS NO LIMPIADAS

BOCAS DE TORMENTA TRABAJADAS EN ESTE DIA = **382** PZAS

MA SOLEDAD ALEJANDRA LOPEZ LOPEZ  
 Contratista

ING. ARMANDO AYALA MORENO  
 Supervisor de Obra

