



Nombre: MA SOLEDAD ALEJANDRA LOPEZ LOPEZ
 Calle y No.: PLAZA DEL CONVENTO 135
 Colonia: LAS PLAZAS
 Ciudad y C.P.: IRAPUATO, GTO. CP. 36620

JUNTA DE AGUA POTABLE, DRENAJE, ALCANTARILLADO Y SANEAMIENTO DEL MUNICIPIO DE IRAPUATO, GTO.

LIMPIEZA Y DESASOLVE DE BOCAS DE TORMENTA, EN EL MUNICIPIO DE IRAPUATO, GTO.

ubicado:
 IRAPUATO, GTO.

Hoja de Croquis

Estimación N° 2 (DOS) NORMAL

Fecha de Presentación:
 18 DE JULIO DE 2016

Periodo :
 01 DE JULIO AL 15 DE JULIO DEL 2016

Inicio según Contrato: 15 DE JUNIO DE 2016

Término según Contrato: 19 DE AGOSTO DE 2016


N° Contrato: JAPAMI/LS/2016-05

Hoja 3 de 11

MIÉRCOLES 06/07/16

SE VISITARON 333 BOCAS DE TORMENTA DE 50X60
 NO SE LIMPIARON 8 POR TENER VEHICULO
 SE LIMPIARON Y VARILLARON 325 BOCAS DE TORMENTA DE 50X60

EL REFUGIO, COL VALLE DEL SOL, PARTE DE SOLIDARIDAD

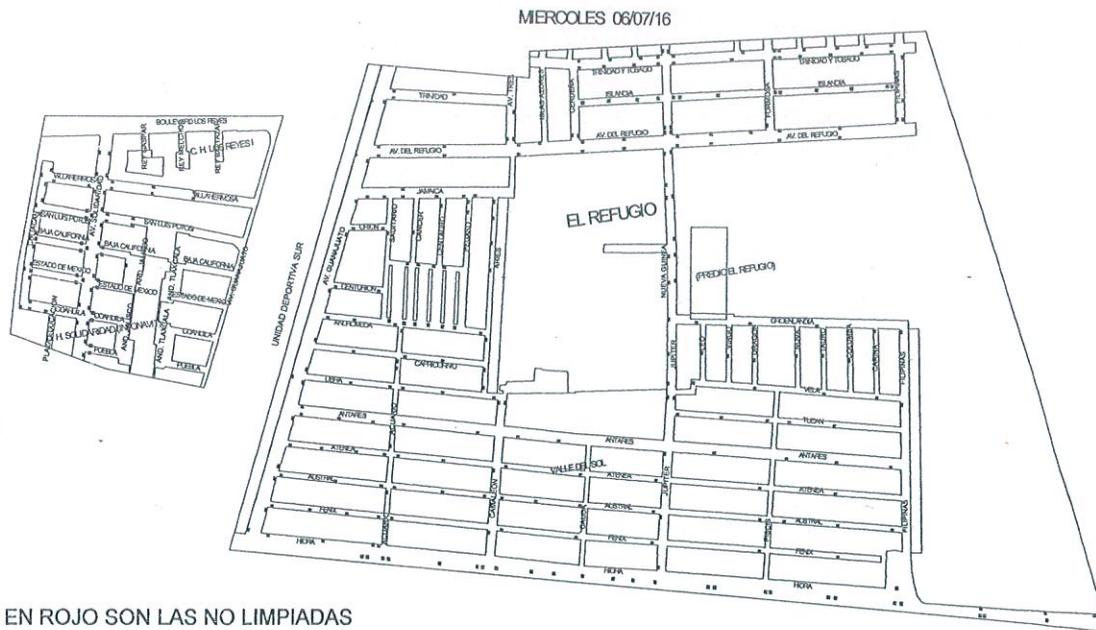

LAS MARCADAS EN ROJO SON LAS NO LIMPIADAS

LIMPIEZA DE REGISTROS = 325 PZAS
 LIMPIEZA DE TUBO DE CONEXIÓN A POZO O ATARJEA = 325 PZAS
 PUNTOS DE MARCA INDICATIVOS = 325 PZAS
 BOCAS DE TORMENTA TRABAJADAS EN ESTE DIA = 325 PZA

MA SOLEDAD ALEJANDRA LOPEZ LOPEZ
 Contratista

ING. ARMANDO AYALA MORENO
 Supervisor de Obra

