



Nombre: MA SOLEDAD ALEJANDRA LOPEZ LOPEZ  
Calle y No.: PLAZA DEL CONVENTO 135  
Colonia: LAS PLAZAS  
Ciudad y C.P.: IRAPUATO, GTO. CP. 36620

JUNTA DE AGUA POTABLE, DRENAJE, ALCANTARILLADO Y SANEAMIENTO DEL MUNICIPIO DE IRAPUATO, GTO.

LIMPIEZA Y DESASOLVE DE BOCAS DE TORMENTA, EN EL MUNICIPIO DE IRAPUATO, GTO.

ubicado:  
**IRAPUATO, GTO.**

Hoja de Croquis

Estimación N° 2 (DOS) NORMAL

Fecha de Presentación:  
18 DE JULIO DE 2016


Periodo :  
01 DE JULIO AL 15 DE JULIO DEL 2016

Inicio según Contrato: 15 DE JUNIO DE 2016

Término según Contrato: 19 DE AGOSTO DE 2016

N° Contrato: JAPAMI/LS/2016-05

Hoja 4 de 11

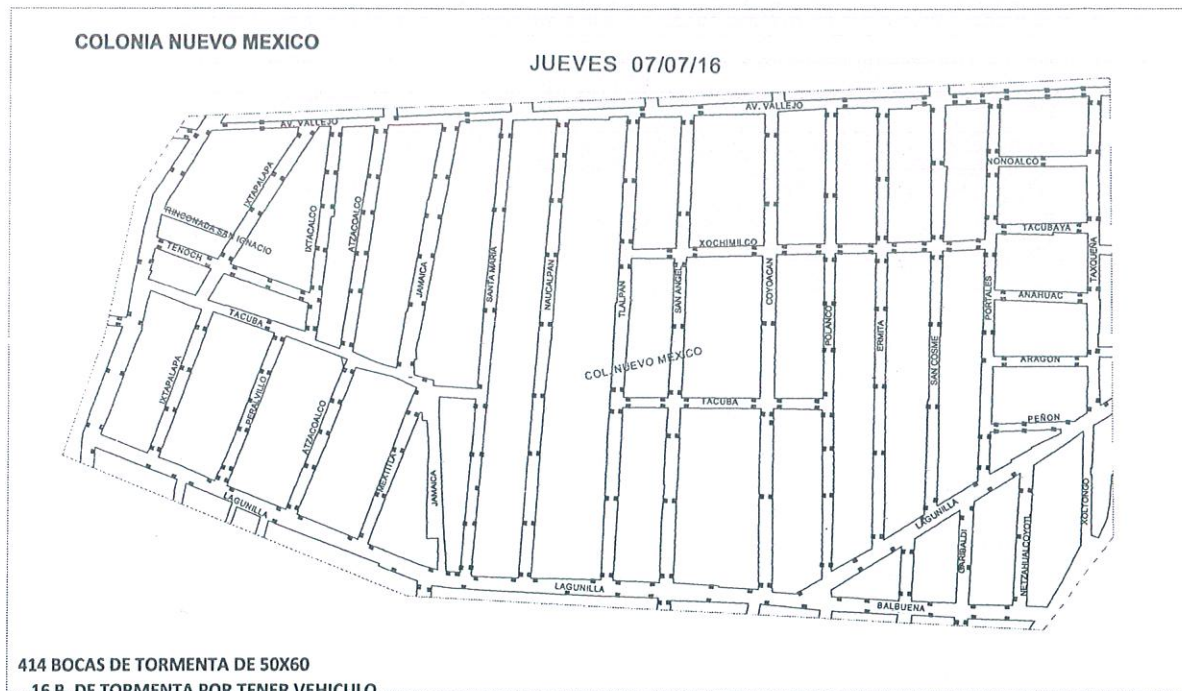

SE VISITARON  
NO SE LIMPIARON  
SE LIMPIARON Y VARILLARON

414 BOCAS DE TORMENTA DE 50X60  
16 B. DE TORMENTA POR TENER VEHICULO  
398 BOCAS DE TORMENTA DE 50X60

LIMPIEZA DE REGISTROS = 398 PZAS  
LIMPIEZA DE TUBO DE CONEXIÓN A POZO O ATARJEJA = 398 PZAS  
PUNTOS DE MARCA INDICATIVOS = 398 PZAS  
BOCAS DE TORMENTA TRABAJADAS EN ESTE DIA = 398 PZA

LAS MARCADAS EN ROJO SON LAS NO LIMPIADAS

MA SOLEDAD ALEJANDRA LOPEZ LOPEZ  
Contratista

ING. ARMANDO AYALA MORENO  
Supervisor de Obra

