



Nombre: MA SOLEDAD ALEJANDRA LOPEZ LOPEZ  
 Calle y No.: PLAZA DEL CONVENTO 135  
 Colonia: LAS PLAZAS  
 Ciudad y C.P.: IRAPUATO, GTO. CP. 36620

JUNTA DE AGUA POTABLE, DRENAJE, ALCANTARILLADO Y SANEAMIENTO DEL MUNICIPIO DE IRAPUATO, GTO.

LIMPIEZA Y DESASOLVE DE BOCAS DE TORMENTA, EN EL MUNICIPIO DE IRAPUATO, GTO.

ubicado:  
 IRAPUATO, GTO.

Hoja de Croquis


Estimación N° 2 (DOS) NORMAL

Fecha de Presentación:  
 18 DE JULIO DE 2016

Período :  
 01 DE JULIO AL 15 DE JULIO DEL 2016

Inició según Contrato: 15 DE JUNIO DE 2016      Término según Contrato: 19 DE AGOSTO DE 2016      N° Contrato: JAPAMI/LS/2016-05      Hoja 5 de 11

LOS REYES, LAS MISIONES, COL. IGNACIO ALLENDE, COL. SAN JUSN DE RETANA.

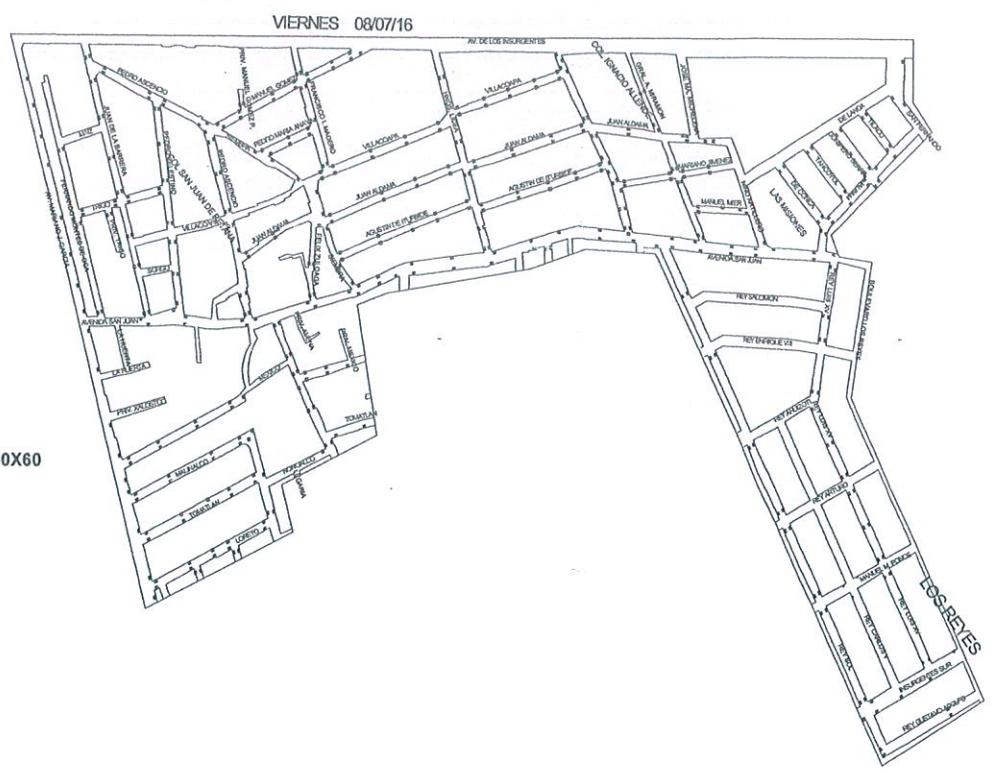

SE VISITARON                      433 B. DE TORMENTA DE 50X60  
 NO SE LIMPIARON                22 POR TENER VEHICULO  
 SE LIMPIARON Y VARILLARON    411 BOCAS DE TORMENTA DE 50X60

LAS MARCADAS EN ROJO SON LAS NO LIMPIADAS

LIMPIEZA DE REGISTROS = 411 PZAS  
 LIMPIEZA DE TUBO DE CONEXIÓN A POZO O ATARJEA = 411 PZAS  
 PUNTOS DE MARCA INDICATIVOS = 411 PZAS  
 BOCAS DE TORMENTA TRABAJADAS EN ESTE DIA =        411    PZA

MA SOLEDAD ALEJANDRA LOPEZ LOPEZ  
 Contratista

ING. ARMANDO AYALA MORENO  
 Supervisor de Obra

