



Nombre: MA SOLEDAD ALEJANDRA LOPEZ LOPEZ
 Calle y No.: PLAZA DEL CONVENTO 135
 Colonia: LAS PLAZAS
 Ciudad y C.P.: IRAPUATO, GTO. CP. 36620

JUNTA DE AGUA POTABLE, DRENAJE, ALCANTARILLADO Y SANEAMIENTO DEL MUNICIPIO DE IRAPUATO, GTO.

LIMPIEZA Y DESASOLVE DE BOCAS DE TORMENTA, EN EL MUNICIPIO DE IRAPUATO, GTO.

ubicado:
 IRAPUATO, GTO.

Hoja de Croquis

Estimación N° 2 (DOS) NORMAL

Fecha de Presentación:
 18 DE JULIO DE 2016

Periodo :
 01 DE JULIO AL 15 DE JULIO DEL 2016



Inicio según Contrato: 15 DE JUNIO DE 2016

Término según Contrato: 19 DE AGOSTO DE 2016

N° Contrato: JAPAMI/LS/2016-05

Hoja 7 de 11

PARTE DE COL. LOS ALAMOS Y PARTE DE COL. 12 DE DICIEMBRE

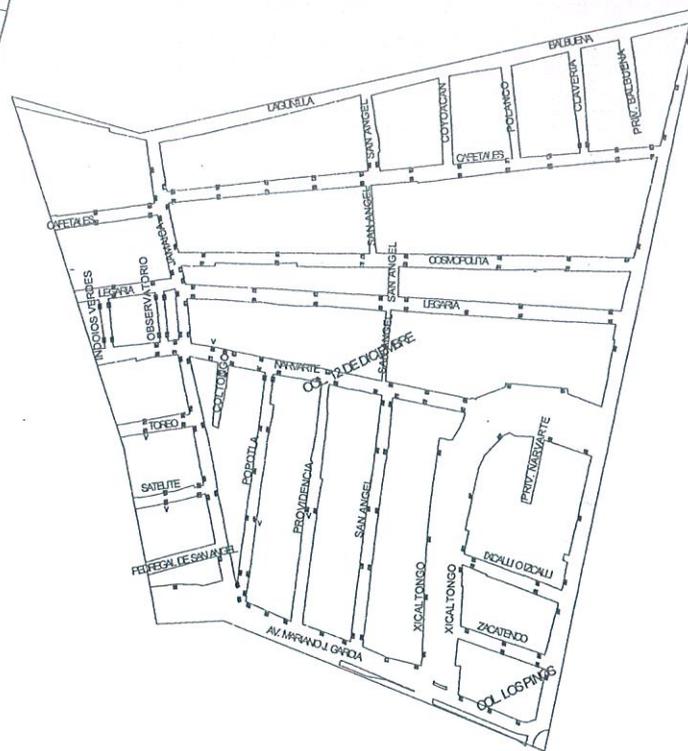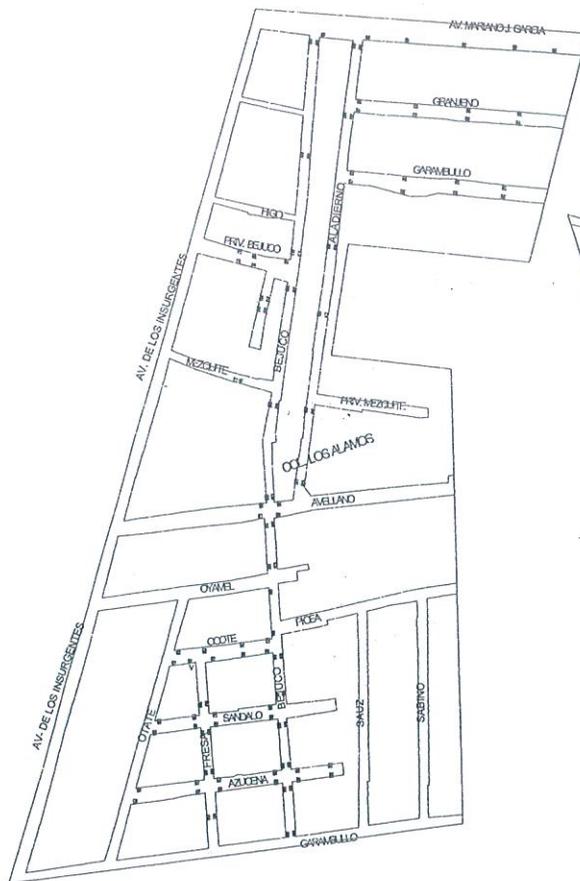

MARTES 12/07/16
 SE VISITARON
 NO SE LIMPIARON
 SE LIMPIARON Y VARILLARON

305 B. DE TORMENTA DE 50X60
 6 POR TENER VEHICULO
 299 B. DE TORMENTA DE 50X60

LAS MARCADAS EN ROJO SON LAS NO LIMPIADAS

LIMPIEZA DE REGISTROS = 299 PZAS
 LIMPIEZA DE TUBO DE CONEXIÓN A POZO O ATARJEA = 299 PZAS
 PUNTOS DE MARCA INDICATIVOS = 299 PZAS
 BOCAS DE TORMENTA TRABAJADAS EN ESTE DIA = 299 PZA

MA SOLEDAD ALEJANDRA LOPEZ LOPEZ
 Contratista

ING. ARMANDO AYALA MORENO
 Supervisor de Obra

