



Nombre: MA SOLEDAD ALEJANDRA LOPEZ LOPEZ
 Calle y No.: PLAZA DEL CONVENTO 135
 Colonia: LAS PLAZAS
 Ciudad y C.P.: IRAPUATO, GTO. CP. 36620

JUNTA DE AGUA POTABLE, DRENAJE, ALCANTARILLADO Y
 SANEAMIENTO DEL MUNICIPIO DE IRAPUATO, GTO.

LIMPIEZA Y DESASOLVE DE BOCAS DE TORMENTA, EN EL
 MUNICIPIO DE IRAPUATO, GTO.

ubicado:
 IRAPUATO, GTO.

Hoja de Croquis


Estimación N° 2 (DOS) NORMAL

Fecha de Presentación:
 18 DE JULIO DE 2016

Periodo :
 01 DE JULIO AL 15 DE JULIO DEL 2016

Inicio según Contrato: 15 DE JUNIO DE 2016 Término según Contrato: 19 DE AGOSTO DE 2016 N° Contrato: JAPAMI/LS/2016-05 Hoja 8 de 11

PARTE DE LOS REYES, LAS PALMAS, ESTRELLA SUR, DF, EL CANTADOR.

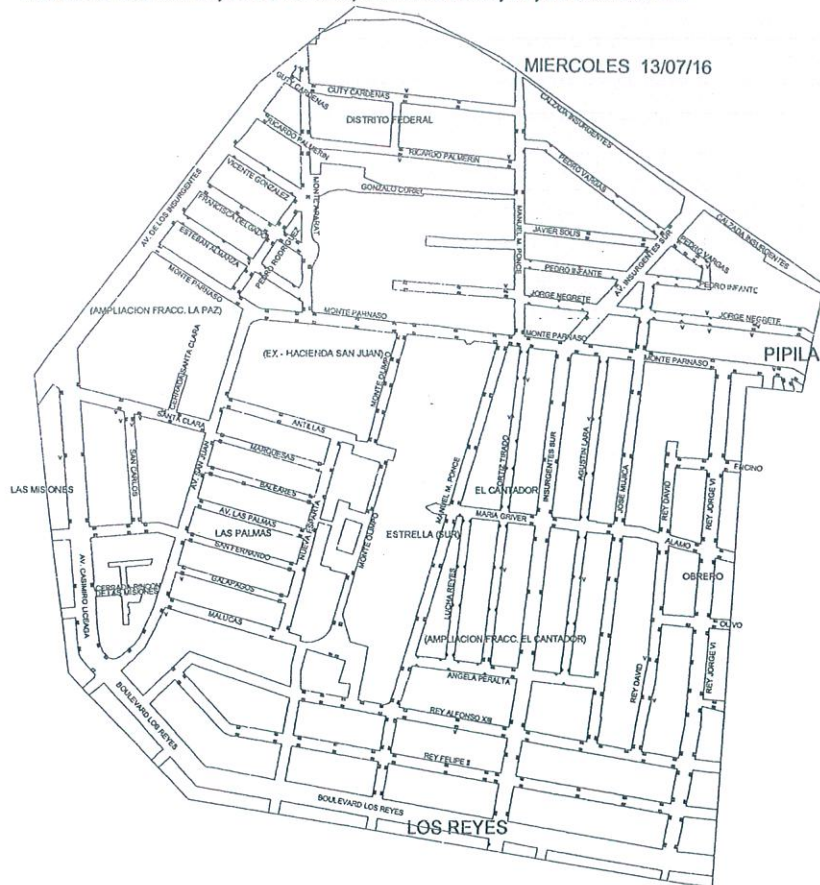

LAS MARCADAS EN ROJO SON LAS NO LIMPIADAS

MIÉRCOLES 13/07/16

MIÉRCOLES 13/07/16
 SE VISITARON
 DE LAS CUALES
 Y

NO SE LIMPIARON
 NO SE LIMPIARON
 SE LIMPIARON Y VARILLARON
 SE LIMPIARON Y VARILLARON
 SE BONIFICAN DE 3 PICOS

477 B. DE TORMENTA
 385 SON DE 50X60
 92 SON DE 3 PICOS
 18 DE 50X60 POR TENER VEHICULO
 9 DE 3 PICOS POR TENER VEHICULO
 387 DE 50X60
 83 DE 3 PICOS
 82 POR SER DOBLES LIMPIEZA UNICAMENTE

LIMPIEZA DE REGISTROS = 532 PZAS
 LIMPIEZA DE TUBO DE CONEXIÓN A POZO O ATARJEA = 450 PZAS
 PUNTOS DE MARCA INDICATIVOS = 450 PZAS
 BOCAS DE TORMENTA TRABAJADAS EN ESTE DIA = 532 PZA

MA SOLEDAD ALEJANDRA LOPEZ LOPEZ
 Contratista

ING. ARMANDO AYALA MORENO
 Supervisor de Obra

