



suministros y construcciones

Nombre: MA SOLEDAD ALEJANDRA LOPEZ LOPEZ
Calle y No.: PLAZA DEL CONVENTO 135
Colonia: LAS PLAZAS
Ciudad y C.P.: IRAPUATO, GTO. CP. 36620

JUNTA DE AGUA POTABLE, DRENAJE, ALCANTARILLADO Y SANEAMIENTO DEL MUNICIPIO DE IRAPUATO, GTO.

LIMPIEZA Y DESASOLVE DE BOCAS DE TORMENTA, EN EL MUNICIPIO DE IRAPUATO, GTO.

ubicado:
IRAPUATO, GTO.

Hoja de Croquis

Estimación N° 2 (DOS) NORMAL

Fecha de Presentación:
18 DE JULIO DE 2016

Periodo :
01 DE JULIO AL 15 DE JULIO DEL 2016


Inicio según Contrato: 15 DE JUNIO DE 2016

Término según Contrato: 19 DE AGOSTO DE 2016

N° Contrato: JAPAMI/LS/2016-05

Hoja 9 de 11

JUEVES 14/07/16

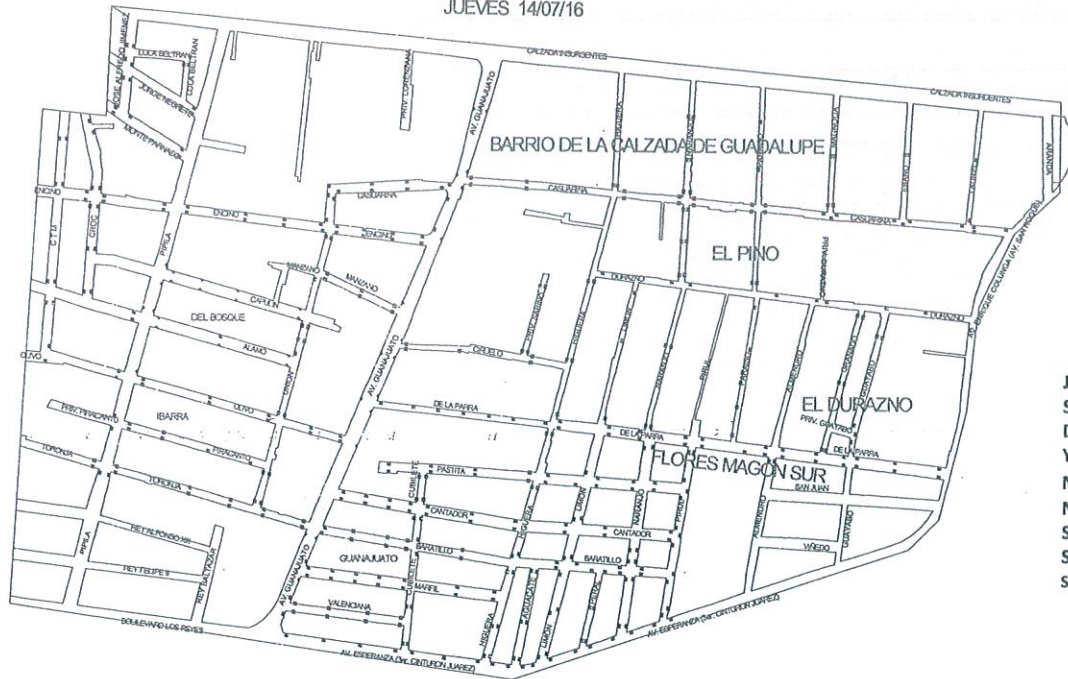

JUEVES 14/07/16

SE VISITARON
DE LAS CUALES
Y

NO SE LIMPIARON
NO SE LIMPIARON

SE LIMPIARON Y VARILLARON
SE LIMPIARON Y VARILLARON
SE BONIFICAN DE 3 PICOS

457 B. DE TORMENTA

421 SON DE 50X60

36 SON DE 3 PICOS

18 DE 50X60 POR TENER VEHICULO

7 DE 3 PICOS POR TENER VEHICULO

403 B. DE TORMENTA DE 50X60

29 DE 3 PICOS

28 POR SER DOBLES LIMPIEZA UNICAMENTE

FRAC. DEL BOSQUE, FRAC. GUANAJUATO, BARRIO DE LA CALZADA DE GUADALUPE, EL DURAZNO, FLORES MAGÓN SUR.

LAS MARCADAS EN ROJO SON LAS NO LIMPIADAS

LIMPIEZA DE REGISTROS = 460 PZAS

LIMPIEZA DE TUBO DE CONEXIÓN A POZO O ATARJEA = 432 PZAS

PUNTOS DE MARCA INDICATIVOS = 432 PZAS

BOCAS DE TORMENTA TRABAJADAS EN ESTE DIA = 460 PZA

MA SOLEDAD ALEJANDRA LOPEZ LOPEZ
Contratista

ING. ARMANDO AYALA MORENO
Supervisor de Obra

