



Nombre: MA SOLEDAD ALEJANDRA LOPEZ LOPEZ
 Calle y No.: PLAZA DEL CONVENTO 135
 Colonia: LAS PLAZAS
 Ciudad y C.P.: IRAPUATO, GTO. CP. 36620

JUNTA DE AGUA POTABLE, DRENAJE, ALCANTARILLADO Y
 SANEAMIENTO DEL MUNICIPIO DE IRAPUATO, GTO.

LIMPIEZA Y DESASOLVE DE BOCAS DE TORMENTA, EN EL
 MUNICIPIO DE IRAPUATO, GTO.

ubicado:
 IRAPUATO, GTO.

Hoja de Croquis

Estimación N° 2 (DOS) NORMAL

Fecha de Presentación:
 18 DE JULIO DE 2016

Periodo :

01 DE JULIO AL 15 DE JULIO DEL 2016


Inicio según Contrato: 15 DE JUNIO DE 2016

Término según Contrato: 19 DE AGOSTO DE 2016

N° Contrato: JAPAMI/LS/2016-05

Hoja 10 de 11

PARTE DE FLORES MAGON SUR, LAS LADRILLERAS, COL. GUADALUPE, CUARTO DIA, AV. CALZADA DE GUADALUPE

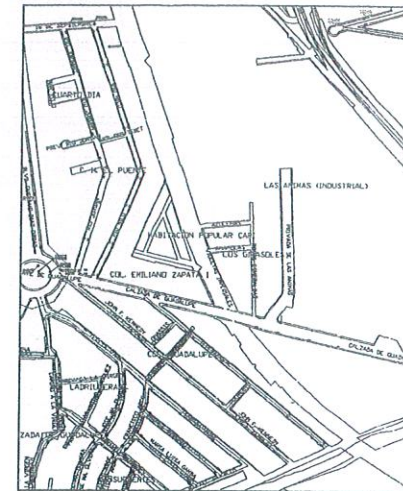

VIERNES 15/07/16
 SE VISITARON
 DE LAS CUALES
 Y

NO SE LIMPIARON
 NO SE LIMPIARON
 SE LIMPIARON Y VARILLARON
 SE LIMPIARON Y VARILLARON
 SE BONIFICAN DE 3 PICOS

251 B. DE TORMENTA
 240 SON DE 50X60
 11 SON DE 3 PICOS
 14 DE 50X60 POR TENER VEHICULO
 3 DE 3 PICOS POR TENER VEHICULO
 226 DE 50X60
 8 DE 3 PICOS
 7 POR SER DOBLES LIMPIEZA UNICAMENTE

LIMPIEZA DE REGISTROS = 241 PZAS
 LIMPIEZA DE TUBO DE CONEXIÓN A POZO O ATARJEJA = 234 PZAS
 PUNTOS DE MARCA INDICATIVOS = 234 PZAS

BOCAS DE TORMENTA TRABAJADAS EN ESTE DIA = **241** PZAS

LAS MARCADAS EN ROJO SON LAS NO LIMPIADAS

MA SOLEDAD ALEJANDRA LOPEZ LOPEZ
 Contratista

ING. ARMANDO AYALA MORENO
 Supervisor de Obra

