Nombre:MA SOLEDAD ALEJANDRA LOPEZ LOPEZ Calle y No.: PLAZA DEL CONVENTO 135 Colonia: LAS PLAZAS Ciudad y C.P.: IRAPUATO, GTO. CP. 36620	**JUNTA DE AGUA POTABLE, DRENAJE, ALCANTARILLADO Y SANEAMIENTO DEL MUNICIPIO DE IRAPUATO, GTO.** **LIMPIEZA Y DESASOLVE DE BOCAS DE TORMENTA, EN EL MUNICIPIO DE IRAPUATO, GTO.** **ubicado:** **IRAPUATO, GTO.**	**Hoja de Croquis** Estimación N° 4 (CUATRO) NORMAL Fecha de Presentacion: 16 DE AGOSTO DE 2016 Periodo : 01 AL 14 DE AGOSTO DEL 2016

Inicio según Contrato: 15 DE JUNIO DE 2016 Término según Contrato: 19 DE AGOSTO DE 2016 Nº Contrato: JAPAMI/LS/2016-05 Hoja 6 de 11

LUNES 08/08/16

SE VISITARON	344 BOCAS DE TORMENTA
NO SE LIMPIARON	10 POR TENER VEHICULO
SE LIMPIARON Y VARILLARON	334 BOCAS DE TORMENTA DE 50X60

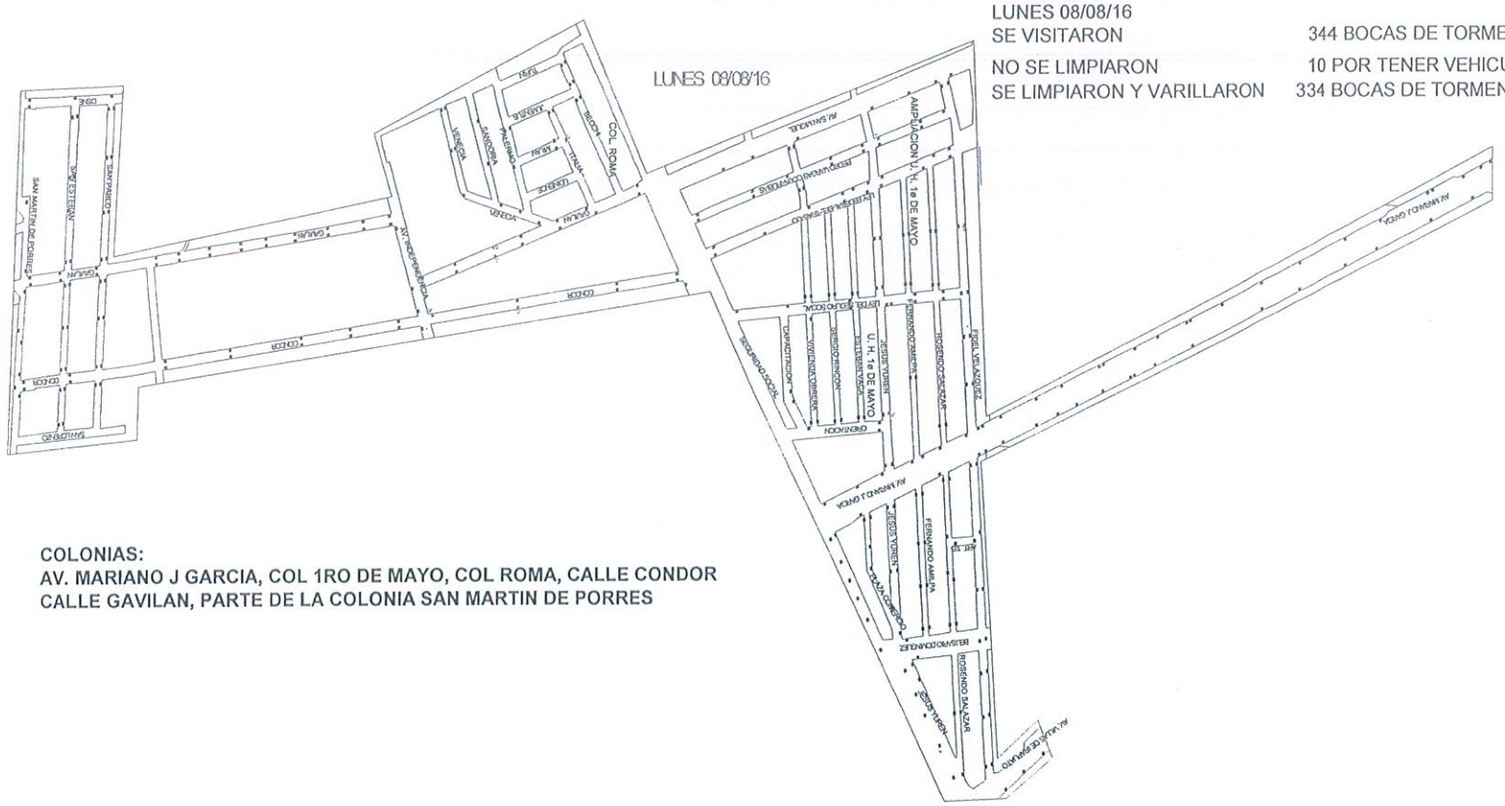

COLONIAS:
AV. MARIANO J GARCIA, COL 1RO DE MAYO, COL ROMA, CALLE CONDOR
CALLE GAVILAN, PARTE DE LA COLONIA SAN MARTIN DE PORRES

LAS MARCADAS EN ROJO SON LAS NO LIMPIADAS

BOCAS DE TORMENTA TRABAJADAS EN ESTE DIA = **334** PZA

MA SOLEDAD ALEJANDRA LOPEZ LOPEZ
Contratista

ING. ARMANDO AYALA MORENO
Supervisor de Obra