ecxo suministros y construcciones Nombre:MA SOLEDAD ALEJANDRA LOPEZ LOPEZ Calle y No.: PLAZA DEL CONVENTO 135 Colonia: LAS PLAZAS Ciudad y C.P.: IRAPUATO, GTO. CP. 36620	**JUNTA DE AGUA POTABLE, DRENAJE, ALCANTARILLADO Y SANEAMIENTO DEL MUNICIPIO DE IRAPUATO, GTO.** **LIMPIEZA Y DESASOLVE DE BOCAS DE TORMENTA, EN EL MUNICIPIO DE IRAPUATO, GTO.** **ubicado:** **IRAPUATO, GTO.**	**Hoja de Croquis** **Estimación Nº 4 (CUATRO) NORMAL** Fecha de Presentacion: 16 DE AGOSTO DE 2016 Periodo : 01 AL 14 DE AGOSTO DEL 2016

Inicio según Contrato: 15 DE JUNIO DE 2016 Término según Contrato: 19 DE AGOSTO DE 2016 Nº Contrato: JAPAMI/LS/2016-05 Hoja 10 de 11

COL SAN MIGUELITO Y PARTE DE COLONIA MIGUEL HIDALGO

VIERNES 12/08/16
SE VISIRARON 305 BOCAS DE TORMENTA
DE LAS CUALES 293 SON DE 50X60
Y 12 SON DE 3 PICOS
NO SE LIMPIARON 3 DE 50X60 POR TENER VEHICULO
NO SE LIMPIARON 1 DE 3 PICOS POR TENER VEHICULO
SE LIMPIARON Y VARILLARON 290 BOCAS DE TORMENTA DE 50X60
SE LIMPIARON Y VARILLARON 11 DE 3 PICOS
SE BONIFICAN 10 POR SER DOBLES LIMPIEZA UNICAMENTE

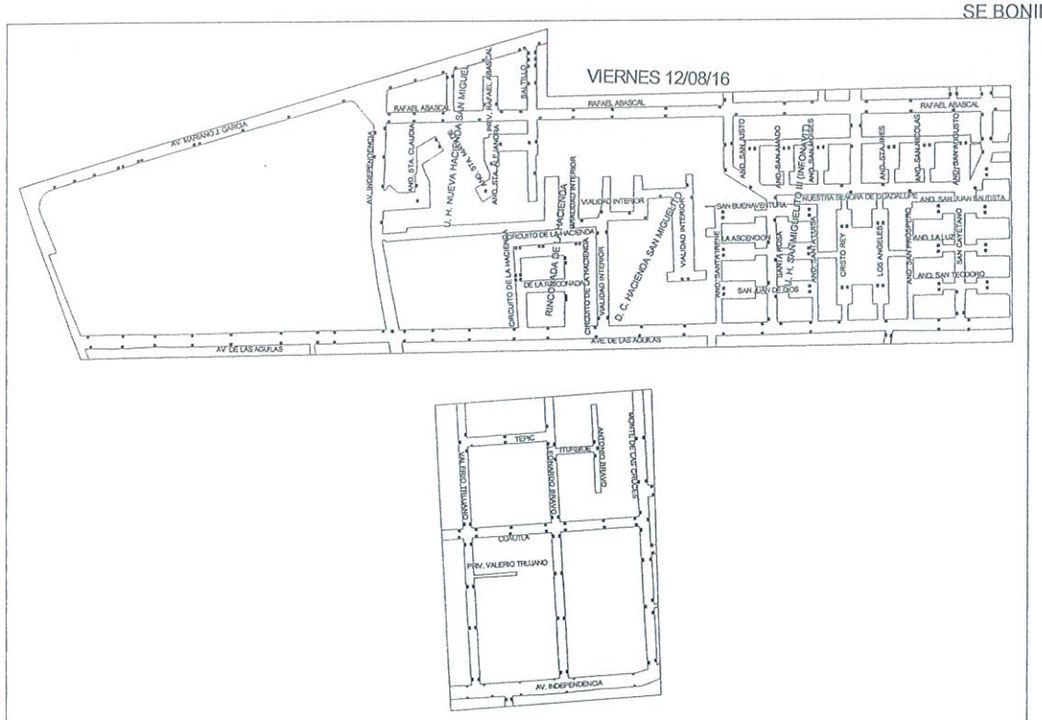

LAS MARCADAS EN ROJO SON LAS NO LIMPIADAS

BOCAS DE TORMENTA TRABAJADAS EN ESTE DIA = **311** PZAS

MA SOLEDAD ALEJANDRA LOPEZ LOPEZ
Contratista

ING. ARMANDO AYALA MORENO
Supervisor de Obra