ecxo suministros y construcciones Nombre:MA SOLEDAD ALEJANDRA LOPEZ LOPEZ Calle y No.: PLAZA DEL CONVENTO 135 Colonia: LAS PLAZAS Ciudad y C.P.: IRAPUATO, GTO. CP. 36620	**JUNTA DE AGUA POTABLE, DRENAJE, ALCANTARILLADO Y SANEAMIENTO DEL MUNICIPIO DE IRAPUATO, GTO.** **LIMPIEZA Y DESASOLVE DE BOCAS DE TORMENTA, EN EL MUNICIPIO DE IRAPUATO, GTO.** **ubicado:** **IRAPUATO, GTO.**	**Hoja de Croquis** **Estimación Nº 5 (CINCO) FINIQUITO** Fecha de Presentacion: 09 DE SEPTIEMBRE 2016 Periodo : DE L 15 AL 19 DE AGOSTO DEL 2016

Inicio según Contrato: 15 DE JUNIO DE 2016 Término según Contrato: 19 DE AGOSTO DE 2016 Nº Contrato: JAPAMI/LS/2016-05 Hoja 10 de 16

PARTE DE BAJADA DE SAN MARTIN, COL. LOS FRESNOS	SE VISITARON NO SE LIMPIARON SE LIMPIARON Y VARILLARON	361 BOCAS DE TORMENTA DE 50X60 4 POR TENER VEHICULO 357 BOCAS DE TORMENTA DE 50X60

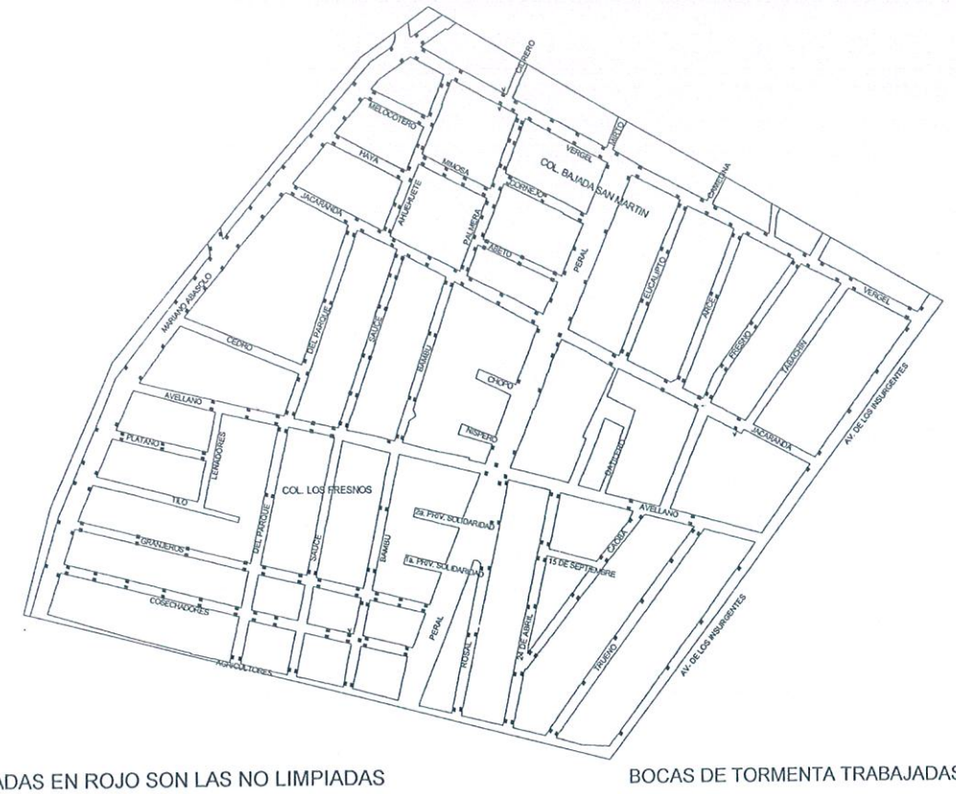

LAS MARCADAS EN ROJO SON LAS NO LIMPIADAS

BOCAS DE TORMENTA TRABAJADAS EN ESTE DIA = **357** PZAS

MA SOLEDAD ALEJANDRA LOPEZ LOPEZ
Contratista

ING. ARMANDO AYALA MORENO
Supervisor de Obra