ecxo suministros y construcciones Nombre:MA SOLEDAD ALEJANDRA LOPEZ LOPEZ Calle y No.: PLAZA DEL CONVENTO 135 Colonia: LAS PLAZAS Ciudad y C.P.: IRAPUATO, GTO. CP. 36620	**JUNTA DE AGUA POTABLE, DRENAJE, ALCANTARILLADO Y SANEAMIENTO DEL MUNICIPIO DE IRAPUATO, GTO.**	**Hoja de Croquis**
		Estimación N° 5 (CINCO) FINIQUITO
	LIMPIEZA Y DESASOLVE DE BOCAS DE TORMENTA, EN EL MUNICIPIO DE IRAPUATO, GTO. **ubicado:** **IRAPUATO, GTO.**	Fecha de Presentacion: 09 DE SEPTIEMBRE 2016
		Periodo : DE L 15 AL 19 DE AGOSTO DEL 2016

Inicio según Contrato: 15 DE JUNIO DE 2016 Término según Contrato: 19 DE AGOSTO DE 2016 Nº Contrato: JAPAMI/LS/2016-05 Hoja 15 de 16

COL. INDEPENDENCIA (BARRIO DEL RANCHITO)	SE VISITARON	155 BOCAS DE TORMENTA
	DE LAS CUALES	134 SON DE 50X60
	Y	21 SON DE 3 PICOS
	NO SE LIMPIARON	20 DE 50X60 POR TENER VEHICULO
	NO SE LIMPIARON	1 DE 3 PICOS POR TENER VEHICULO
	SE LIMPIARON Y VARILLARON	114 DE 50X60
	SE LIMPIARON Y VARILLARON	20 DE 3 PICOS
	SE BONIFICAN	19 POR SER DOBLES LIMPIEZA UNICAMENTE

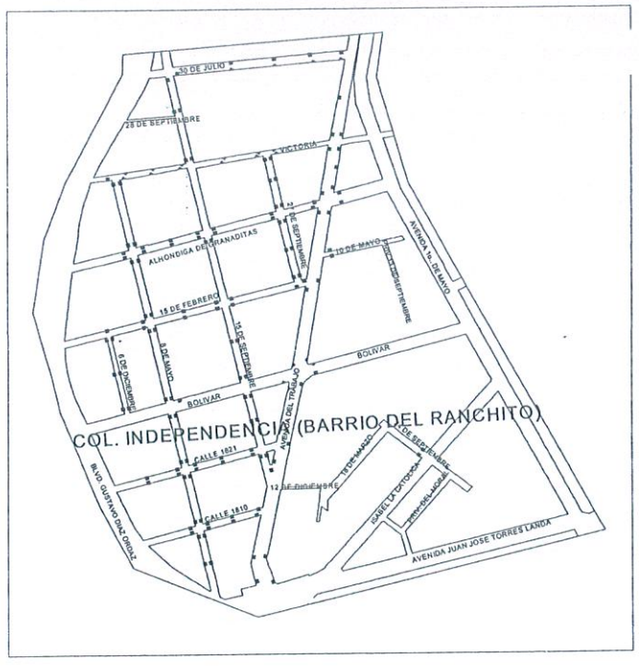

LAS MARCADAS EN ROJO SON LAS NO LIMPIADAS

BOCAS DE TORMENTA TRABAJADAS EN ESTE DIA = **153** PZAS

MA SOLEDAD ALEJANDRA LOPEZ LOPEZ
Contratista

ING. ARMANDO AYALA MORENO
Supervisor de Obra