Nombre:MA SOLEDAD ALEJANDRA LOPEZ LOPEZ Calle y No.: PLAZA DEL CONVENTO 135 Colonia: LAS PLAZAS Ciudad y C.P.: IRAPUATO, GTO. CP. 36620	**JUNTA DE AGUA POTABLE, DRENAJE, ALCANTARILLADO Y SANEAMIENTO DEL MUNICIPIO DE IRAPUATO, GTO.**	**Hoja de Croquis**
		Estimación Nº 3 (TRES) NORMAL
	LIMPIEZA Y DESASOLVE DE BOCAS DE TORMENTA, EN EL MUNICIPIO DE IRAPUATO, GTO.	Fecha de Presentacion: 18 DE JULIO DE 2016
	ubicado: **IRAPUATO, GTO.**	Periodo : 16 AL 31 DE JULIO DEL 2016

Inicio según Contrato: 15 DE JUNIO DE 2016 Término según Contrato: 19 DE AGOSTO DE 2016 Nº Contrato: JAPAMI/LS/2016-05 Hoja 9 de 11

JUEVES 28/07/16

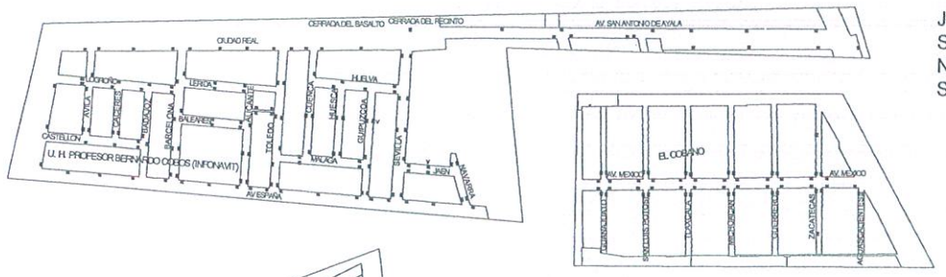

JUEVES 28/07/16

SE VISITARON	406 BOCAS DE TORMENTA DE 50X60
NO SE LIMPIARON	3 POR TENER VEHICULO
SE LIMPIARON Y VARILLARON	403 BOCAS DE TORMENTA DE 50X60

GALAXIA REAL DE ARANDAS, GALAXIAS EL NARANJAL
JARDINES DE SAN ANTONIO, EL COBANO Y PARTE DE LOS COBOS

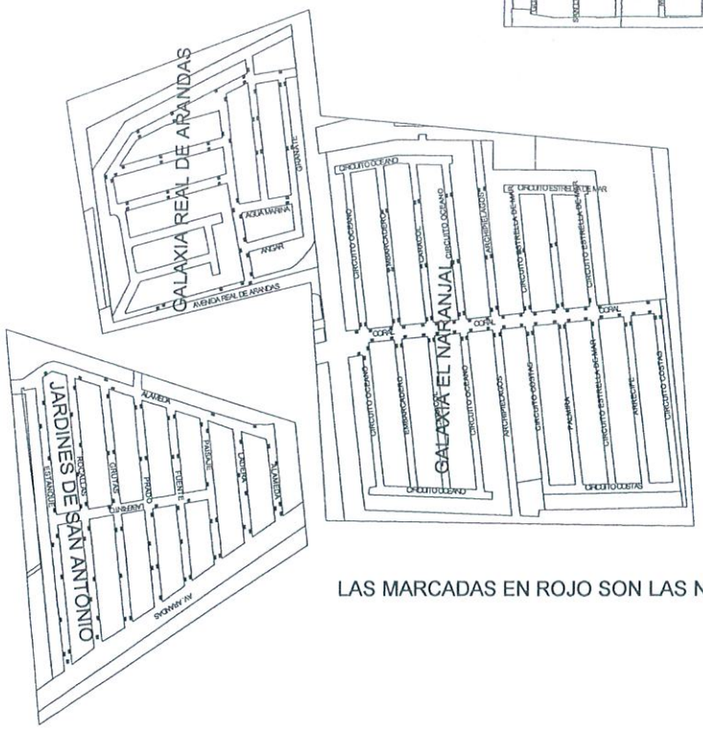

LAS MARCADAS EN ROJO SON LAS NO LIMPIADAS

BOCAS DE TORMENTA TRABAJADAS EN ESTE DIA = **403** PZA

MA SOLEDAD ALEJANDRA LOPEZ LOPEZ
Contratista

ING. ARMANDO AYALA MORENO
Supervisor de Obra