ecxo suministros y construcciones Nombre:MA SOLEDAD ALEJANDRA LOPEZ LOPEZ Calle y No.: PLAZA DEL CONVENTO 135 Colonia: LAS PLAZAS Ciudad y C.P.: IRAPUATO, GTO. CP. 36620	**JUNTA DE AGUA POTABLE, DRENAJE, ALCANTARILLADO Y SANEAMIENTO DEL MUNICIPIO DE IRAPUATO, GTO.** **LIMPIEZA Y DESASOLVE DE BOCAS DE TORMENTA, EN EL MUNICIPIO DE IRAPUATO, GTO.** **ubicado:** **IRAPUATO, GTO.**	**Hoja de Croquis** **Estimación Nº 2 (DOS) NORMAL** Fecha de Presentacion: 18 DE JULIO DE 2016 Periodo : 01 DE JULIO AL 15 DE JULIO DEL 2016

Inicio según Contrato: 15 DE JUNIO DE 2016 Término según Contrato: 19 DE AGOSTO DE 2016 Nº Contrato: JAPAMI/LS/2016-05 Hoja 2 de 11

MARTES 05/07/16

SE VISITARON	**351 B. DE TORMENTA**
DE LAS CUALES	**168 SON DE 50X60**
Y	
NO SE LIMPIARON	**6 DE 50X60 POR TENER VEHICULO**
NO SE LIMPIARON	**14 DE TRS PICOS POR TENER VEHICULO**
SE LIMPIARON Y VARILLARON	**162 DE 50X60**
SE LIMPIARON Y VARILLARON	**169 DE TRES PICOS**
SE BONIFICAN	**168 POR SER DOBLES LIMPIEZA UNICAMENTE**

COL. IRAPUATO, COL. EL REFUGIO, LOS ANGELES, SAN MARCOS, Y PARTE DE SOLIDARIDAD.

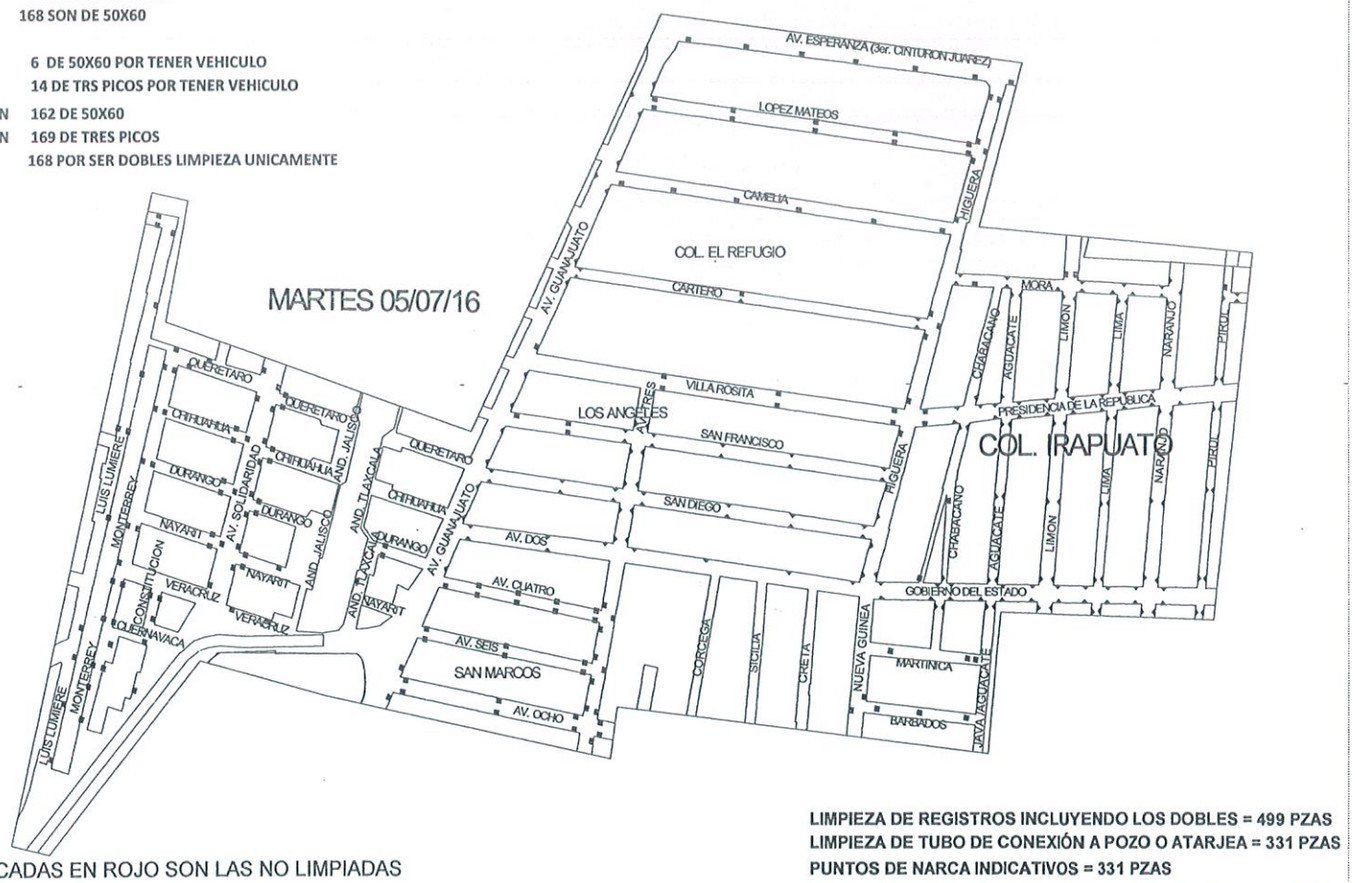

LAS MARCADAS EN ROJO SON LAS NO LIMPIADAS

LIMPIEZA DE REGISTROS INCLUYENDO LOS DOBLES = 499 PZAS
LIMPIEZA DE TUBO DE CONEXIÓN A POZO O ATARJEA = 331 PZAS
PUNTOS DE NARCA INDICATIVOS = 331 PZAS

BOCAS DE TORMENTA TRABAJADAS EN ESTE DIA **499** PZAS

MA SOLEDAD ALEJANDRA LOPEZ LOPEZ
Contratista

ING. ARMANDO AYALA MORENO
Supervisor de Obra