| | | |
|---|---|---|
| ecxo suministros y construcciones<br>Nombre:MA SOLEDAD ALEJANDRA LOPEZ LOPEZ<br>Calle y No.: PLAZA DEL CONVENTO 135<br>Colonia: LAS PLAZAS<br>Ciudad y C.P.: IRAPUATO, GTO. CP. 36620 | **JUNTA DE AGUA POTABLE, DRENAJE, ALCANTARILLADO Y SANEAMIENTO DEL MUNICIPIO DE IRAPUATO, GTO.**<br><br>**LIMPIEZA Y DESASOLVE DE BOCAS DE TORMENTA, EN EL MUNICIPIO DE IRAPUATO, GTO.**<br>**ubicado:**<br>**IRAPUATO, GTO.** | **Hoja de Croquis**<br>**Estimación Nº 2 (DOS) NORMAL**<br>Fecha de Presentacion:<br>18 DE JULIO DE 2016<br>Periodo :<br>01 DE JULIO AL 15 DE JULIO DEL 2016 |

Inicio según Contrato: 15 DE JUNIO DE 2016 Término según Contrato: 19 DE AGOSTO DE 2016 Nº Contrato: JAPAMI/LS/2016-05 Hoja 6 de 11

COL. LUPITA Y COL. PRIMAVERA

**LUNES 11 DE JULIO 2016**

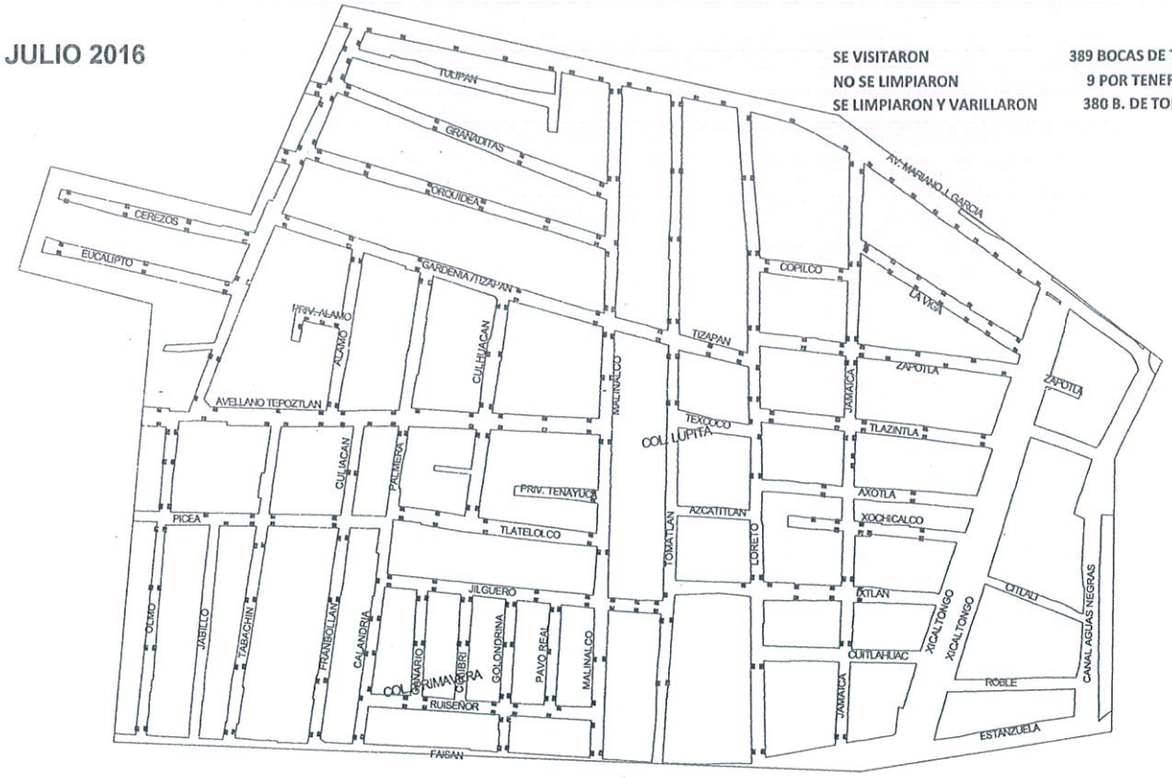


**SE VISITARON** **389 BOCAS DE TORMENTA DE 50X60**
**NO SE LIMPIARON** **9 POR TENER VEHICULO**
**SE LIMPIARON Y VARILLARON** **380 B. DE TORMENTA DE 50X60**

LAS MARCADAS EN ROJO SON LAS NO LIMPIADAS

**LIMPIEZA DE REGISTROS = 380 PZAS**
**LIMPIEZA DE TUBO DE CONEXIÓN A POZO O ATARJEA = 380 PZAS**
**PUNTOS DE NARCA INDICATIVOS = 380 PZAS**
BOCAS DE TORMENTA TRABAJADAS EN ESTE DIA = **380** PZA

MA SOLEDAD ALEJANDRA LOPEZ LOPEZ
**Contratista**

ING. ARMANDO AYALA MORENO
**Supervisor de Obra**